

MZ UEU

0	1	0	3	2
---	---	---	---	---

DTE
CIP URP 3

MZ01 UEU032

01 - Resolução → 1993/00
Data → 4 julho 2000
Assunto → Supressão de área de escola

02 -

MZ	UEU	QUART
01	032001	

Documento Original - Favor Não Retirar

URP - REGISTRO
EXPEDIENTE
SIMPLIFICADO

123113001
QUADRA 14 - FAZENDA
ESC 11500

FACE 1 / AV. GOETHE
CTM: 8078073
LOG: 1042

FACE 2 / R. 24 DE OUTUBRO
CTM: 7978158
LOG: 2343

FACE 3 / R. DR. TIMOTEO
CTM: 8079188
LOG: 0736

RUA DR. POTY MEDEIROS CTM: 8078313

PARQUE MOINHOS DE VENTO

DE OUTUBRO log. 2343

Q.13

04


OBSERVAÇÕES
FACE 1 → 013
FACE 4 → 013
FACE 3 → 012

BAIRRO 140 - N. VENTO
CORSHF-6

SETOR 04
QUADRA 014

05

* 3/ NUMERAÇÃO

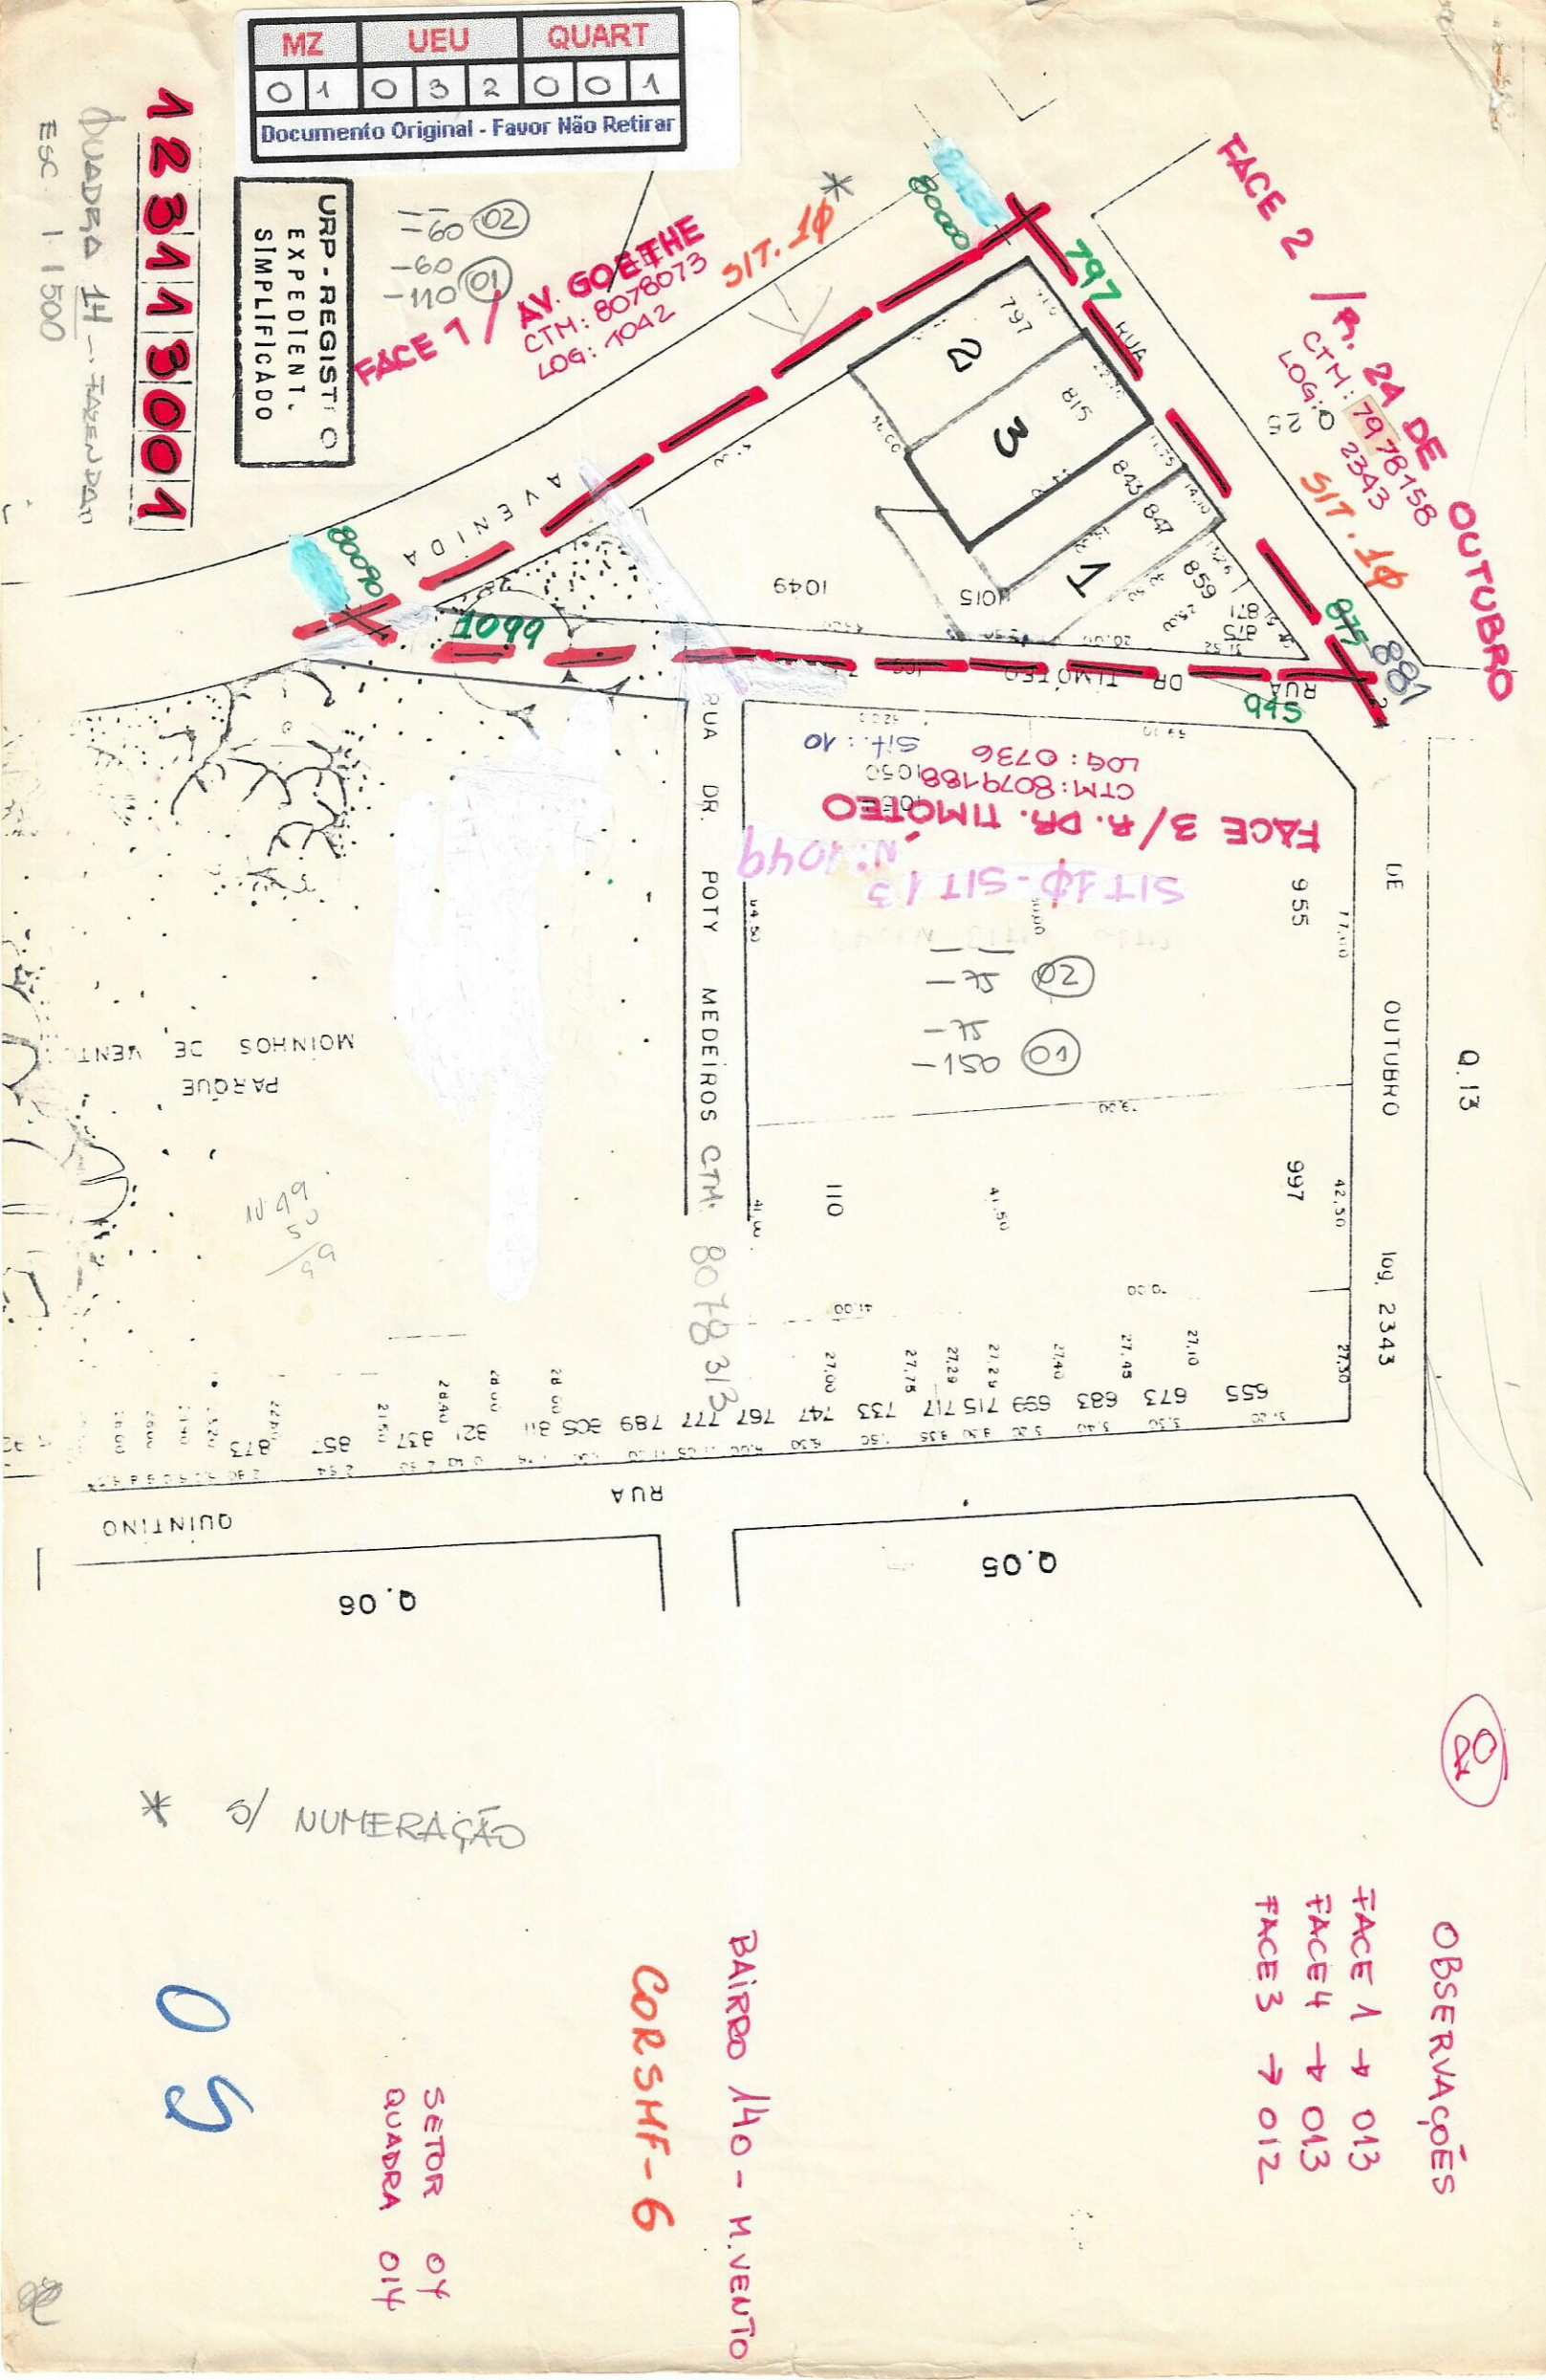

MZ	UEU	QUART
01	032	003

Documento Original - Favor Não Retirar

FACE 2 / R. 24 DE OUTUBRO

CTM: 7978158

LOG: 2343

Q.13

891

1045

517 1φ

FACE 3

R. QUINTINO

BOCAÍUA

CTM: 8079162

LOG: 1906

Q.05

60 02

60 01

FACE 1 / RUA DR. TIMÓTEO

FACE 1 / R. DR. TIMÓTEO

CTM: 8079188

LOG: 0736

SLT: 10

SIT 1φ
SIT 13
Nº 1054

URP - REGISTRO
EXPEDIENTE
ÚNICO

123113002

CORSHF-6

PMMA - DL
SETOR: 04
QUADRA: 14
ESCALA: 1:1500
DATA: 02/12/71
MONTAG. RIOS
DESEN. RIOS
CONF. ADROALDO

ENG. SUZETE M. M. PERES
Unidade de Registros e Processamento
CIP - SPU

ESTE DOCUMENTO É UM ORIGINAL
NÃO PODE SER
RETIRADO DESTA PASTA

FACE 4

R. DR. POTY MEDEIROS

CTM: 8078313

LOG: 3049

SIT 1φ - SIT 13

124, φφ m

PARQUE
MOINHOS DE VENTOS

PASSARELA

GOETHE

OBSERVAÇÕES

FACE 4 → 012

FACE 3 → 008

BAIRRO 140 + M. VENTO

05.

Q.07

log. 1906

Q.08

MOSTARDEIRO

log. 1514

FACE 5

R. EUDORO BERLINK
CTM - 8078289

235 246

150 778

FACE 4

R. CEL. LUCAS DE OLIVEIRA
CTM - 8178014-1

FACE 6

R. CEL. BORDINI
CTM - 8079212

FACE 3

R. FELIPE NERI
CTM - 8178055-1

37 39

01

67 48

02

FACE 2

R. FELIPE NERI
CTM - 8178055-0

FACE 1

R. CEL. LUCAS DE OLIVEIRA
CTM 8178014-0

- - (02)

-60

-60

-70 (01)

01 1321

FACE 7

R. 24 DE OUTUBRO
CTM - 7978158

1 2 3 1 1 3 0 0 5

COR SMF: 7 SIT.: 10

SETOR: 10 QUADRA: 101-102

BAIRRO: 105

MZ	UEU	QUART
01	032	004
Documento Original - Favor Não Retirar		

(01)

FACE 2.

AV. MARYLAND.
LOG. 1446.

Q - 74


CTM- 8179079.

Nº INICIAL: 833.


Nº FINAL: 945.

SIT. 1º

A V. M A R Y L A N D I o g. 1 4 4 6

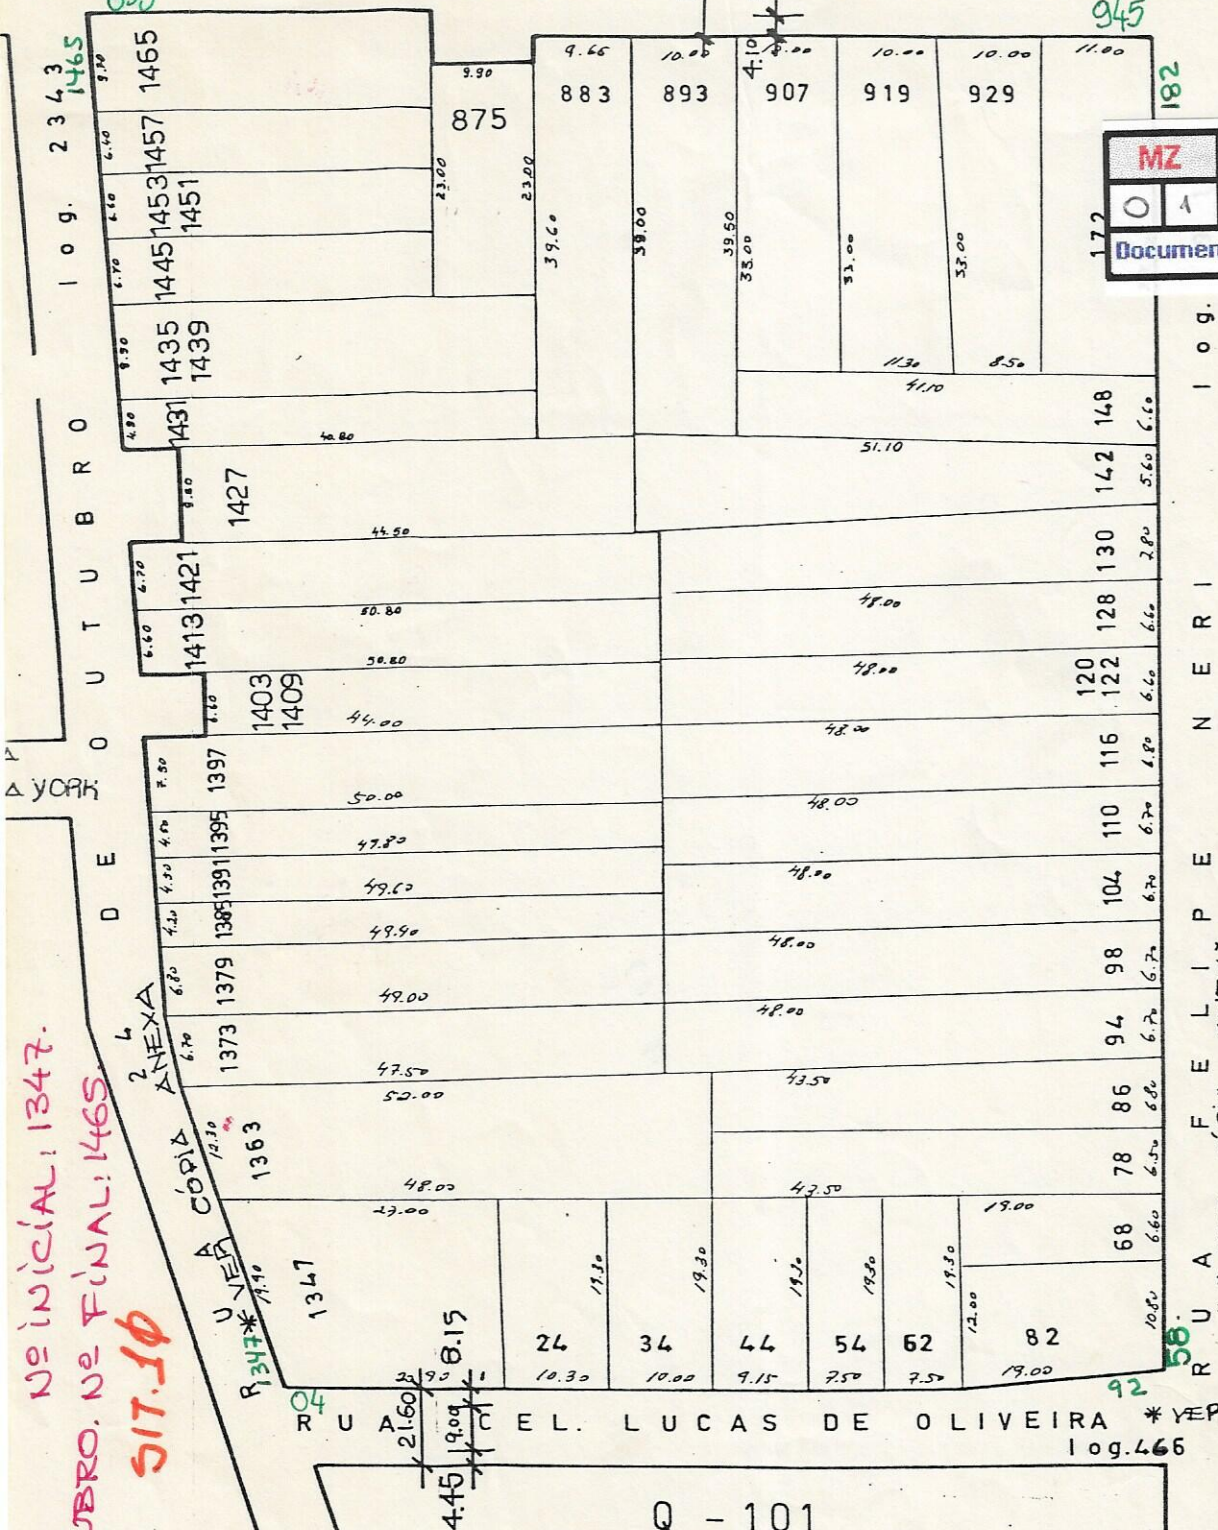

MZ		UEU		QUART	
0	4	0	3	2	0
Documento Original - Favor Não Retirar					

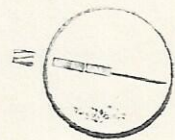

01

Q - 88

FACE 3.
RUA FELIPE
NERI.

LOG. 913.

CTM- 8178055.

Nº INICIAL: 58.

Nº FINAL: 182.

SIT. 1º

CORSME 5

FACE 4.
RUA CEL. LUCAS
DE OLIVEIRA.

LOG. 466.

CTM- 8178014.

Nº INICIAL: 04.

Nº FINAL: 92.

1 2 3 1 1 5 0 0 1

3
Nº ESTE DOCUMENTO É UM ORI.
GINAL NÃO PODE SER
RETIRADO DESTA PASTA


SIT. 1º

BAIRRO - 105 Auxílio

SETOR: 10
QUADRA: 87
ESCALA: 1:750
DATA: 13.1.71
MONTAGEM:
DESENHISTA:
CONFERÊNCIA:

MZ		UEU			QUART		
0	1	0	3	2	0	1	1
Documento Original - Favor Não Retirar							

FACE 1
R. 24 de OUTUBRO
CTM 7978158
SIT 10
OBS 85

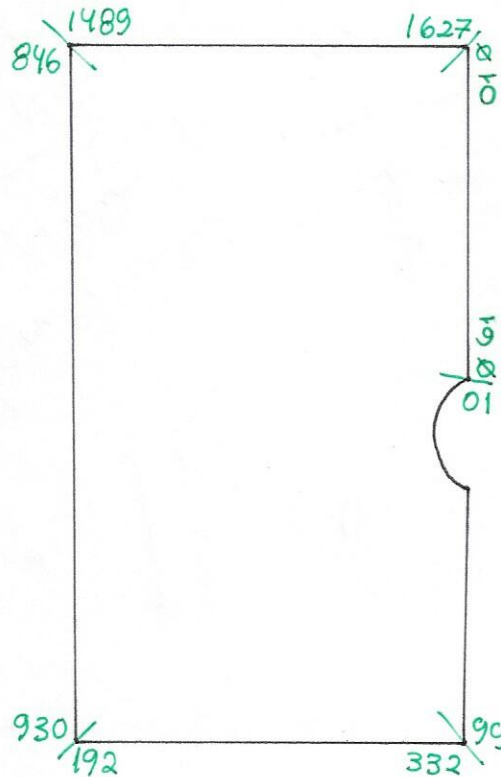

FACE 5
AV. MARILAND
R. MARYLAND
CTM 8179079
SIT 10

FACE 2
PAS. DIRETMI2
2305
CTM 8178170
SIT 13 11

FACE 3
→ R. DR. FREIRE ALEMÃO
CTM. 8178063
SIT. 11 10

ORIGEM 16
RES. 1508
DATA 29/9/93

FACE 4
R. FELIPE NERY
CTM 8178055
SIT 10

01 032 011
1 2 3 1 1 5 0 0 3


Setor 10
Quadra 74
COR SMF 5
BAIRRO 105

OR

Fau 1
R. 24 JE OUTUBRO
CTM 7978158
SITLO

K

088

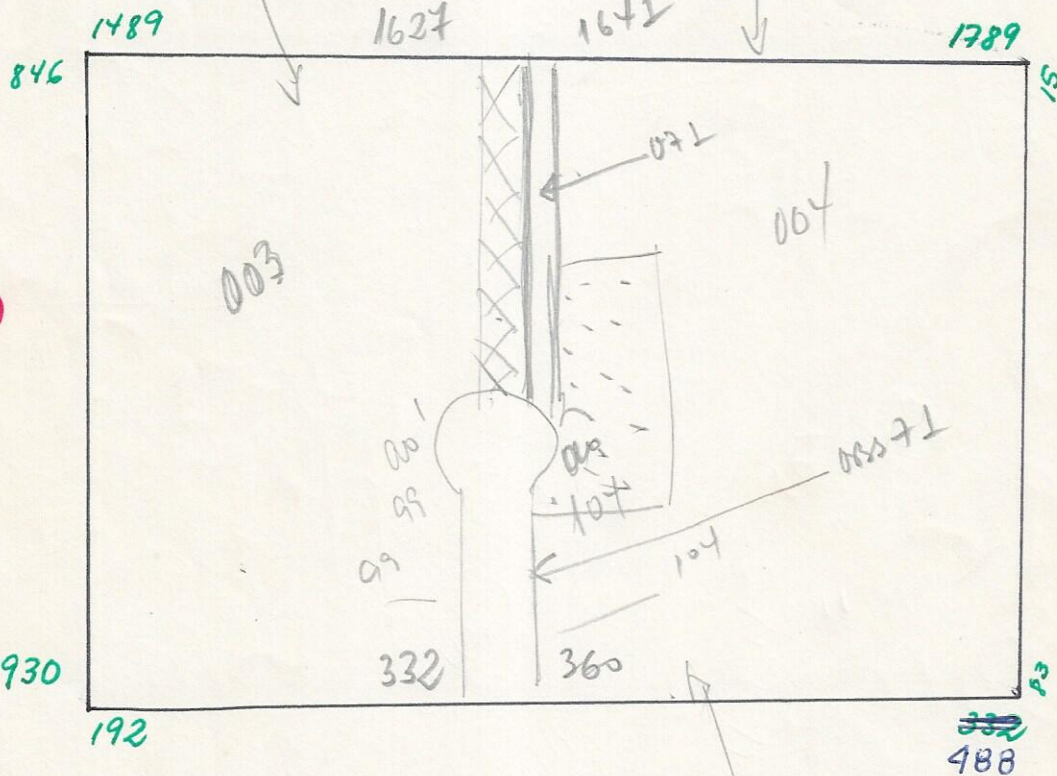

Fau 2
R. SILVA JARDIM
CTM 8178071
SITLO

Fau 4
R. MARYLAND
CTM 8179079
SITLO K

Fau 3

R. FELIPE NERY
CTM 8178055
SITLO

K

COR 7

SETOR 10 Quadra 66 e 74

BAIRRO : 105

1	2	3	1	1	5	0	0	3
---	---	---	---	---	---	---	---	---

8178170

PMPA - DL	
SETOR:	10
QUADRA:	66
ESCALA: 1:750	
DATA: 25.9.70	
MONTAGE:::	
<i>Deleuena Stuz</i>	
DESENHISTA:	
<i>Paulo Ruy de Moura</i>	
CONFERÊNCIA:	
<i>Victorino Freij</i>	

MZ		UEU			QUART		
0	1	0	3	2	0	1	3
Documento Original - Favor Não Retirar							

1639 } (02)
1687 }
1711 } (05)
1751 }

FACE 1
R. 24 de Outubro
CTM 7978158
SIT 10
OBS 72

FACE 14

Av PUNHO BRASIL MILANO
CTM: 8178147
SIT: 10 (04)
OBS: 001
023
201


FACE 5
PAS. DIR
2305

CTM. 8178170
SIT. 11
OBS 71

FACE 2
R. SILVA JARDIM
CTM 8178071
SIT 10

FACE 4
R. DR FREIRE
ALEMÃO
CTM 8178063
SIT 10
OBS 71

ORIGEM 16
RES 1508
DATA 29/9/93

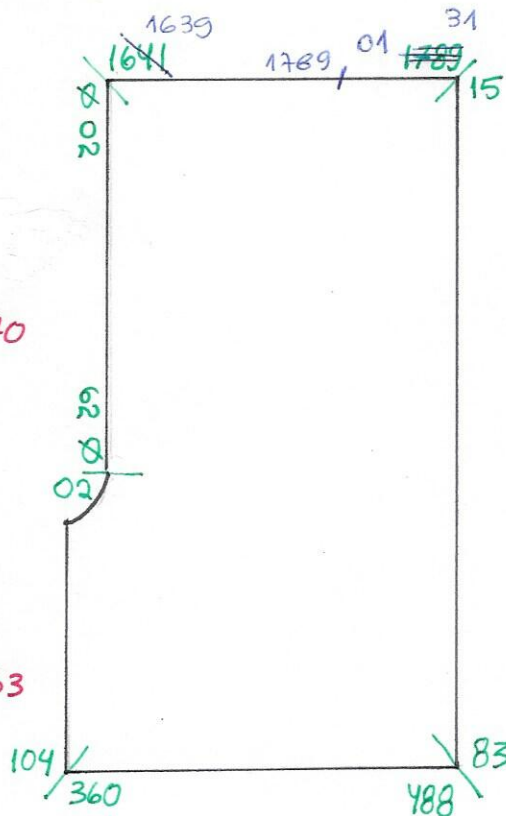

FACE 3
R. FELIPE NERY
CTM 8178055
SIT 10

OBS 72

01 032 013

1 2 3 1 1 5 0 0 4

Setor 10
Quadra 66
COR SMF 5
Bairro 105

RR

MZ	UEU	QUART
01	032	015


Documento Original - Favor Não Retirar

FACE 2.
RUA EUDORO BERLINK.
LOG. 839.
CTM- 8078289.
Nº INICIAL: 300. Q - 89
Nº FINAL: 396. **517 1φ**



517 1φ

FACE 1.
AV. MARILAND.
LOG. 1446.
CTM- 8179079.
Nº INICIAL: 965.
Nº FINAL: 1023. **517. 1φ**

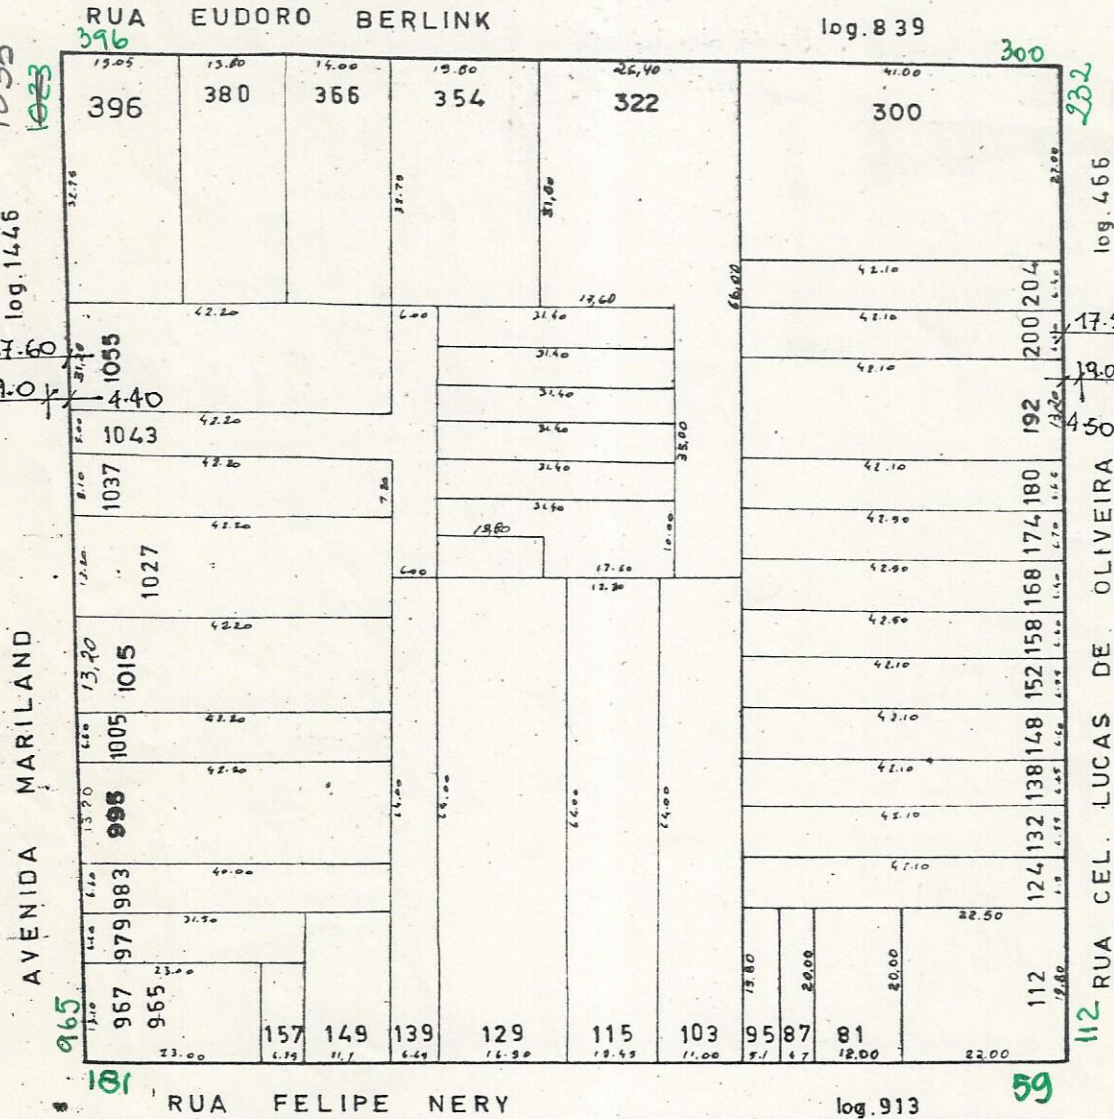

FACE 3.
RUA ~~CEL. LUCAS DE~~ OLIVEIRA.
LOG. 466.
CTM- 8178014.
Nº INICIAL: 112.
Nº FINAL: 232.

Q - 88

59

FACE 4.
RUA FELIPE NERY.
LOG. 913.
CTM- 8178055.
Nº INICIAL: 59.
Nº FINAL: 181. **517 1φ**

OR

Q 1 873 115

123445006

Suzete M. M. Peres
25/04/83
ENG. SUZETE M. M. PERES
Unidade de Registros e Processamento
CIP - SPU

3 ESTE DOCUMENTO É UM ORIGINAL NÃO PODE SER RETIRADO DESTA PASTA

CORSMF- 5

PMPA - DL	
SETOR:	10
QUADRA:	88
ESCALA:	1:1000
DATA:	28.9.70
MONTAGEM:	M. ELISA
DESENHISTA:	Vicq Regina Monteiro
CONFERENCISTA:	<i>[Signature]</i>

BAIRRO 105 - AUXILIADORA

Log 704

FACE 2.
RUA EUDORO BERLINK.
LOG. 838.

CTM- 8078289.
Nº INICIAL: 434.
Nº FINAL: 542. **SIT. 14**

Q-76

Log 144



EUDORO BERLINK

434

Log 838


263

542

1090

ALEMAO

LINE

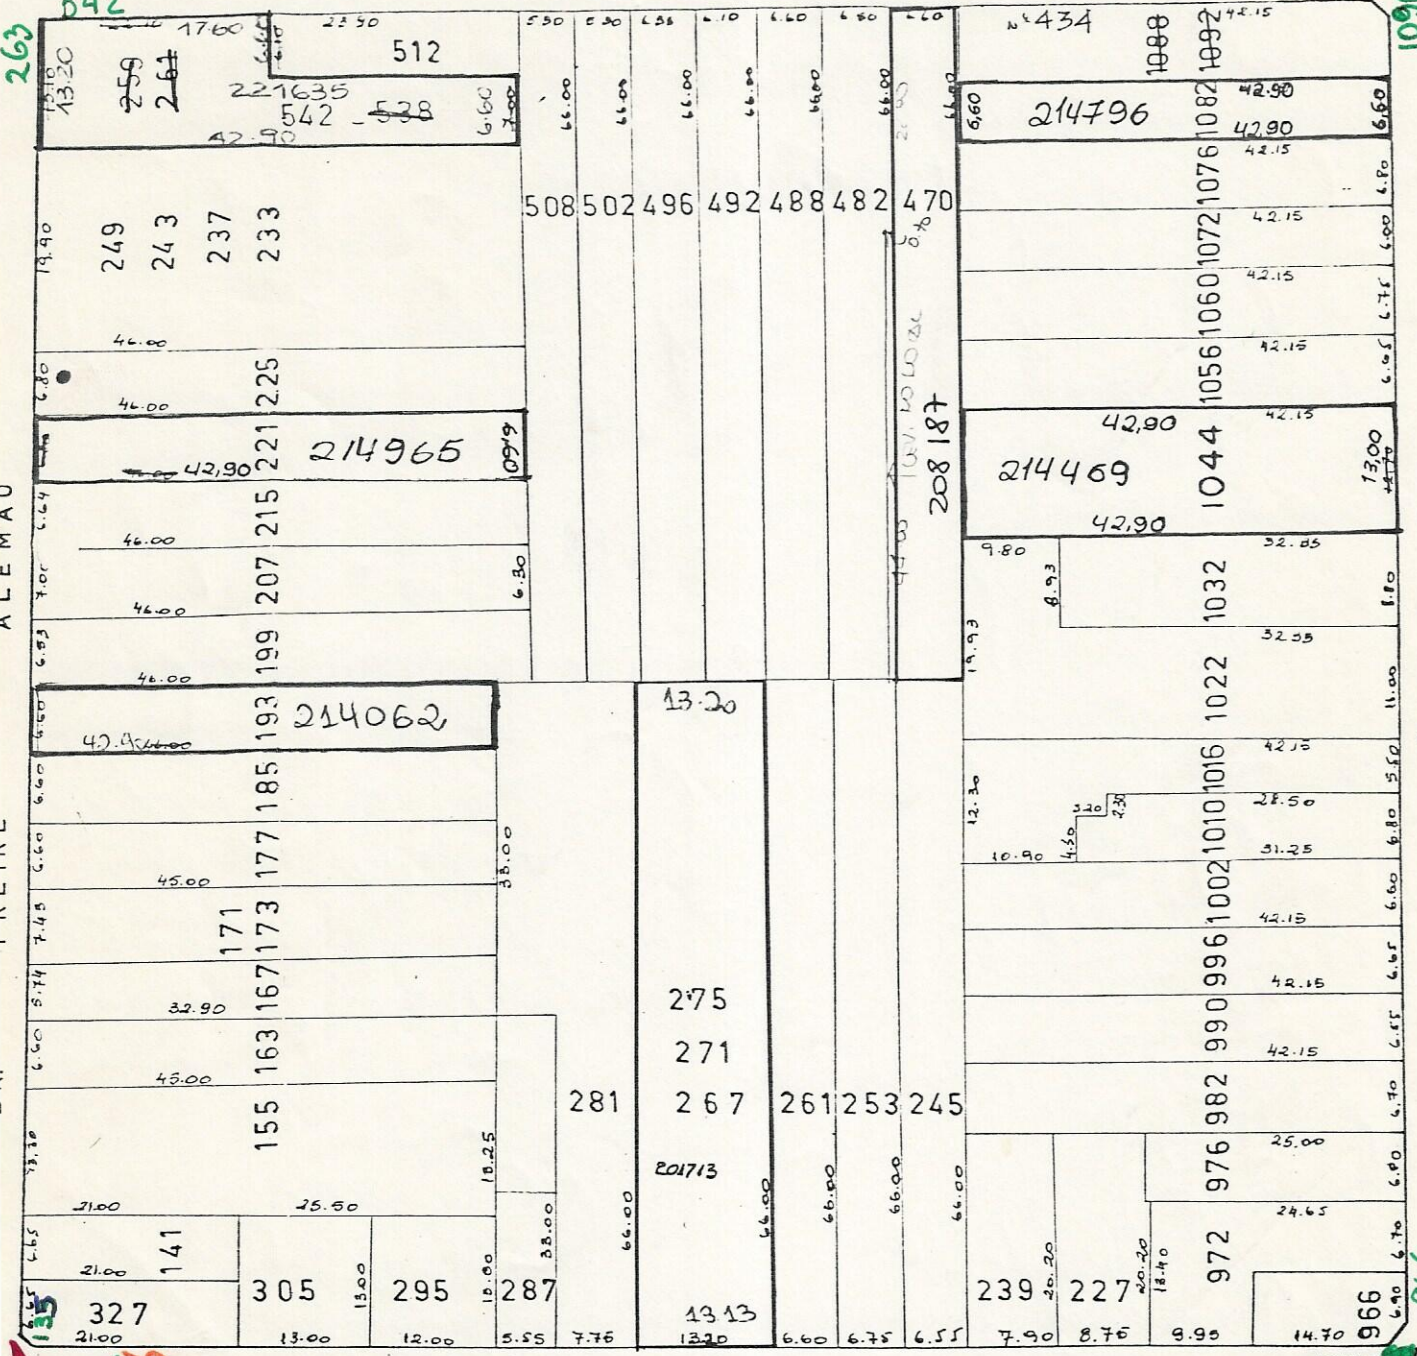

Q-88

CTM- 8179079.
Nº INICIAL: 966.
Nº FINAL: 1090.

MARYLAND

FACE 3.
AV. MARYLAND.
LOG. 1446.

AV.

FACE 1.
RUA FREIRE ALEMAO.
LOG. 704.
CTM- 8178063.
Nº INICIAL: 133.
Nº FINAL: 263.

FACE 4.
RUA FELIPE NERY.
LOG. 913.
CTM- 8178055.
Nº INICIAL: 203.
Nº FINAL: 327.

SIT. 14

OK

225- GUAPURUVU - 1

URP - REGISTRO
EXPEDIENTE
UNICO

Q-74

1 2 3 1 1 5 0 0 7

1 ESTE DOCUMENTO É UM ORI-
GINAL NÃO PODE SER
RETIRADO DESTA PASTA

MZ	UEU	QUART
01	032	017
Documento Original - Favor Não Retirar		

CONF	203
PMPA	DL
SETOR	10
QUADRA	75
MONTAGEM	VIRGÍNIA
ESCALA	1:750
DATA	25.3.70
DESENHISTA	PASTORA

BAIRRO 105 + AUXILIADORA

FACE 2.
AV. PLINIO B. MILANO.
LOG. 1754.

CTM - 8178147.
Nº INICIAL: 57.
Nº FINAL: 203.

SIT. 1φ




URP - REGISTRO
EXPEDIENTE
ÚNICO

1
N.º
ESTE DOCUMENTO É UM ORI-
GINAL NÃO PODE SER
RETIRADO DESTA PASTA

MZ		UEU		QUART	
0	1	0	3	2	0
Documento Original - Favor Não Retirar					

FACE 1.
RUA SILVA JARDIM.
LOG. 2115.
CTM - 8178071.
Nº INICIAL: 36.
Nº FINAL: 222.

Q 66
-75 (04)
-75 (01)
-210

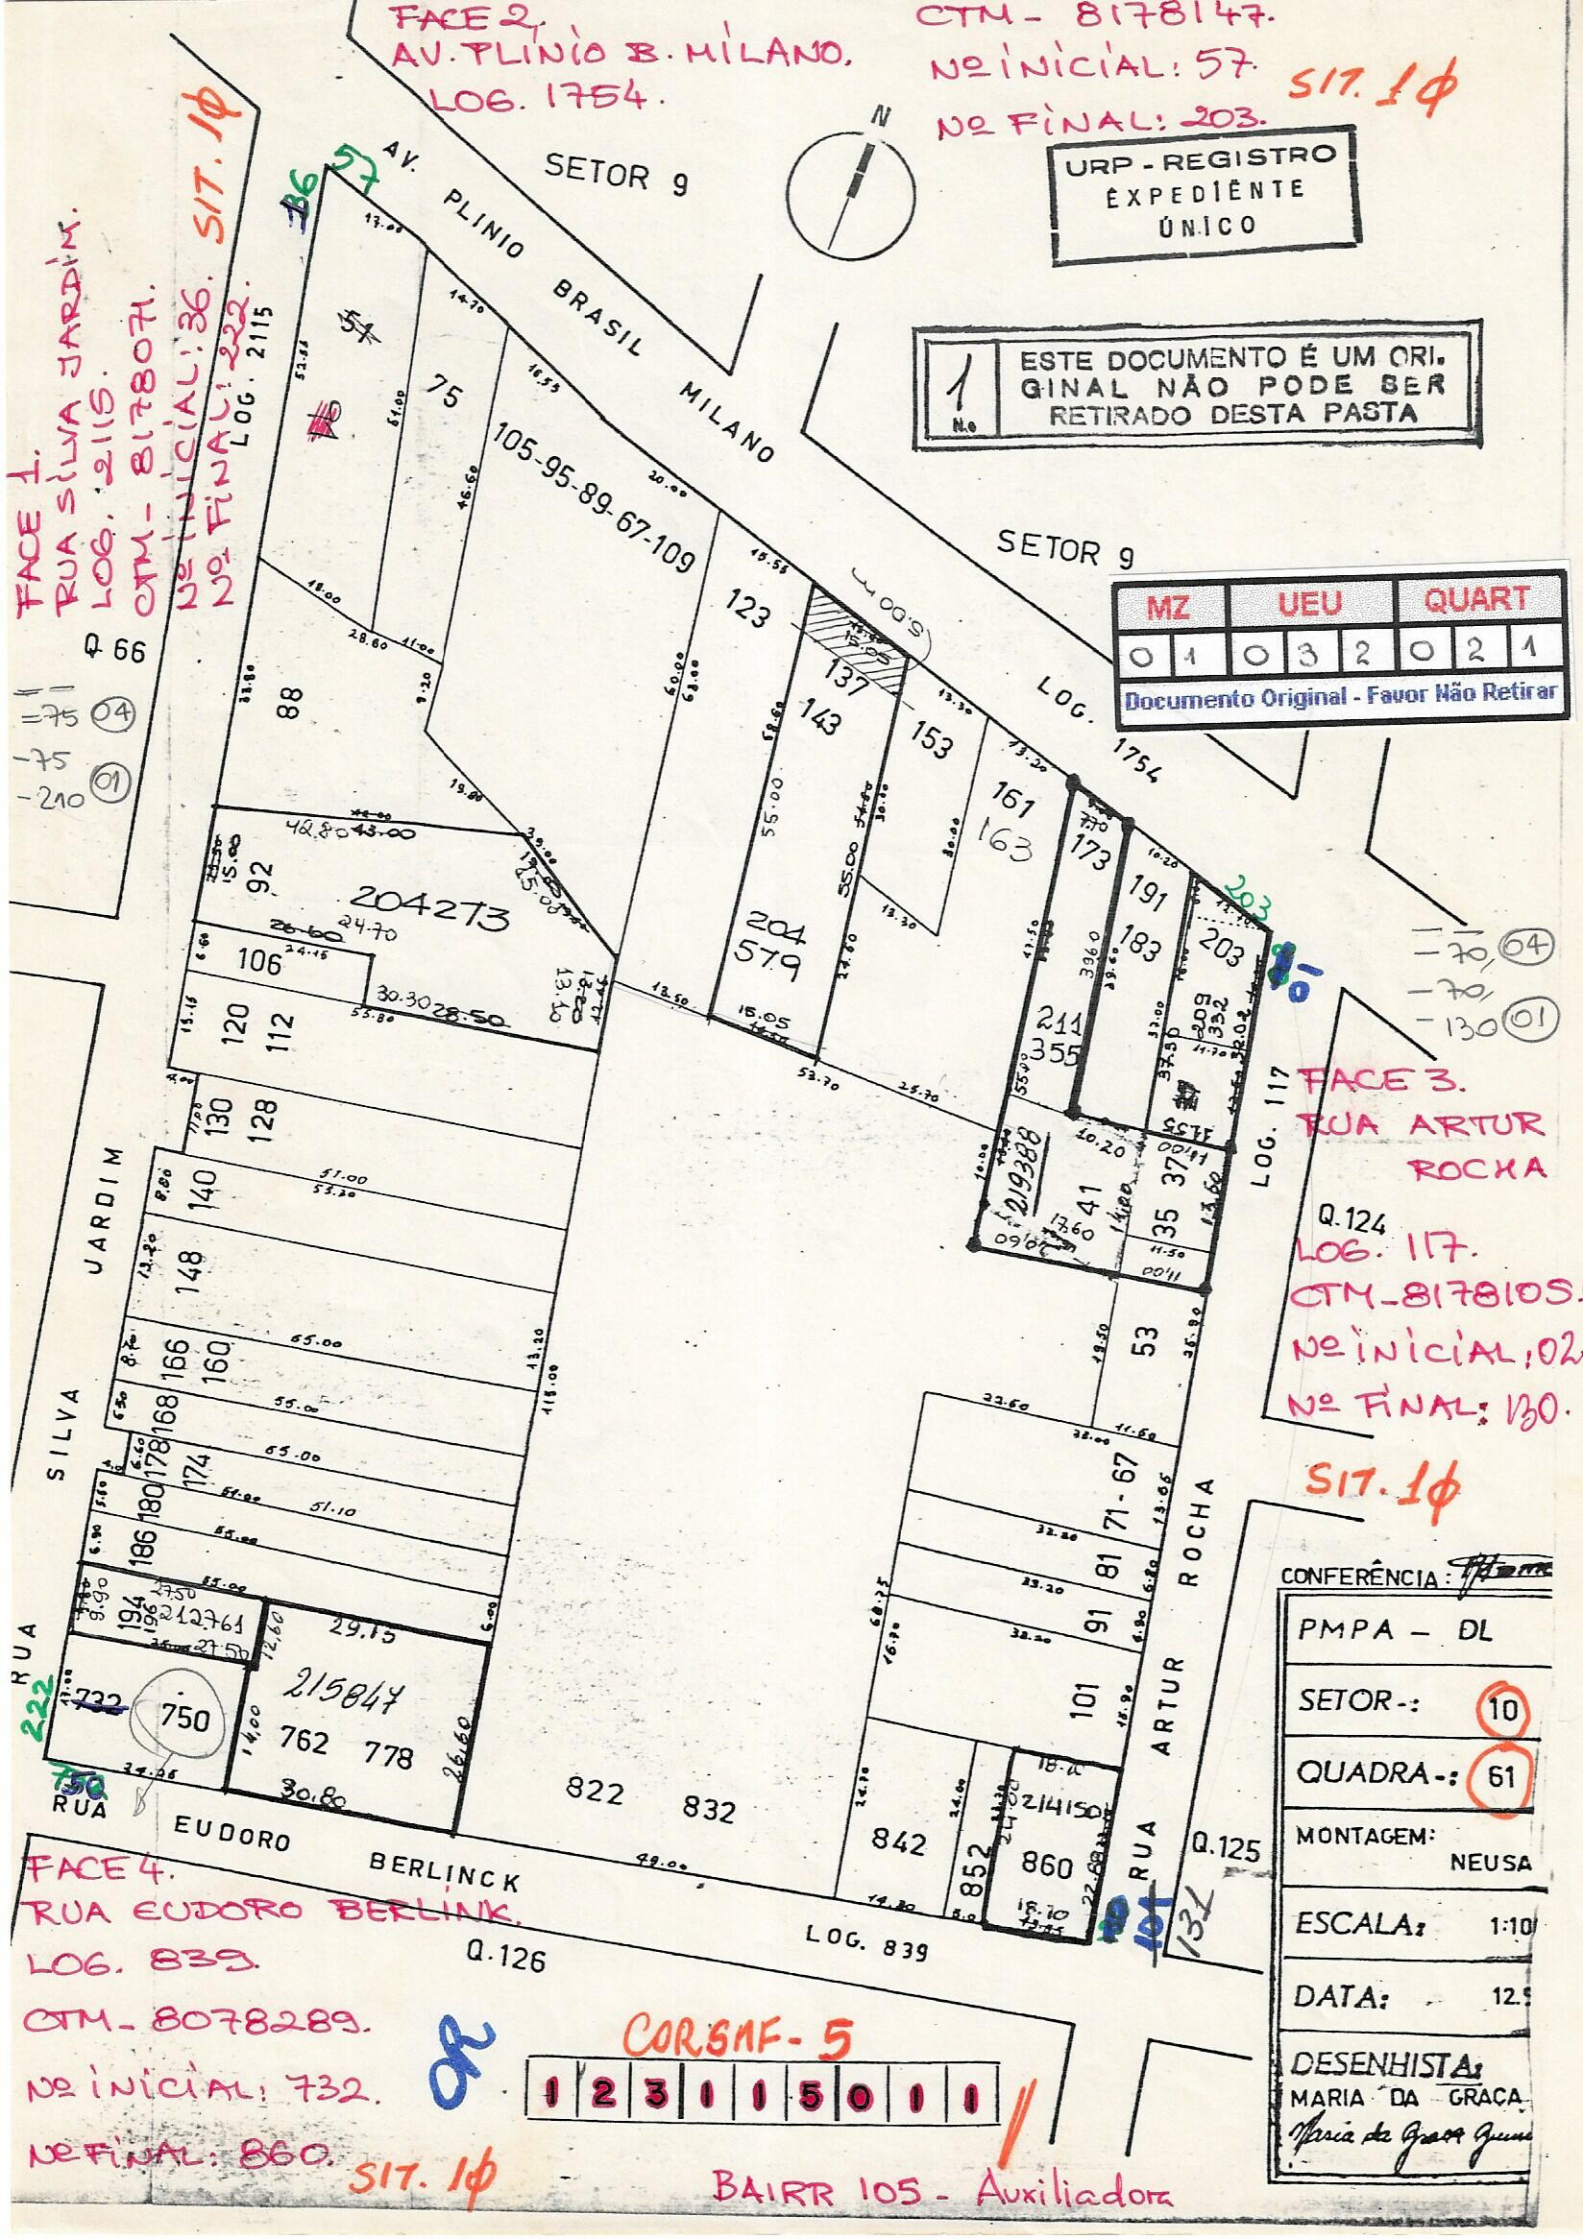

FACE 3.
RUA ARTUR
ROCHA
Q. 124
LOG. 117.
CTM - 8178105.
Nº INICIAL: 02
Nº FINAL: 130.

SIT. 1φ

CONFERÊNCIA: *[Signature]*

PMPA - DL	
SETOR -:	10
QUADRA -:	61
MONTAGEM:	NEUSA
ESCALA:	1:10
DATA:	12.9
DESENHISTA:	MARIA DA GRACA
	<i>Maria da Graça Gomes</i>


FACE 4.
RUA EUDORO BERLINK.
LOG. 839.
CTM - 8078289.
Nº INICIAL: 732.
Nº FINAL: 860.

SIT. 1φ

CORSMF - 5

1 2 3 1 1 5 0 1 1

BAIRR 105 - Auxiliadora

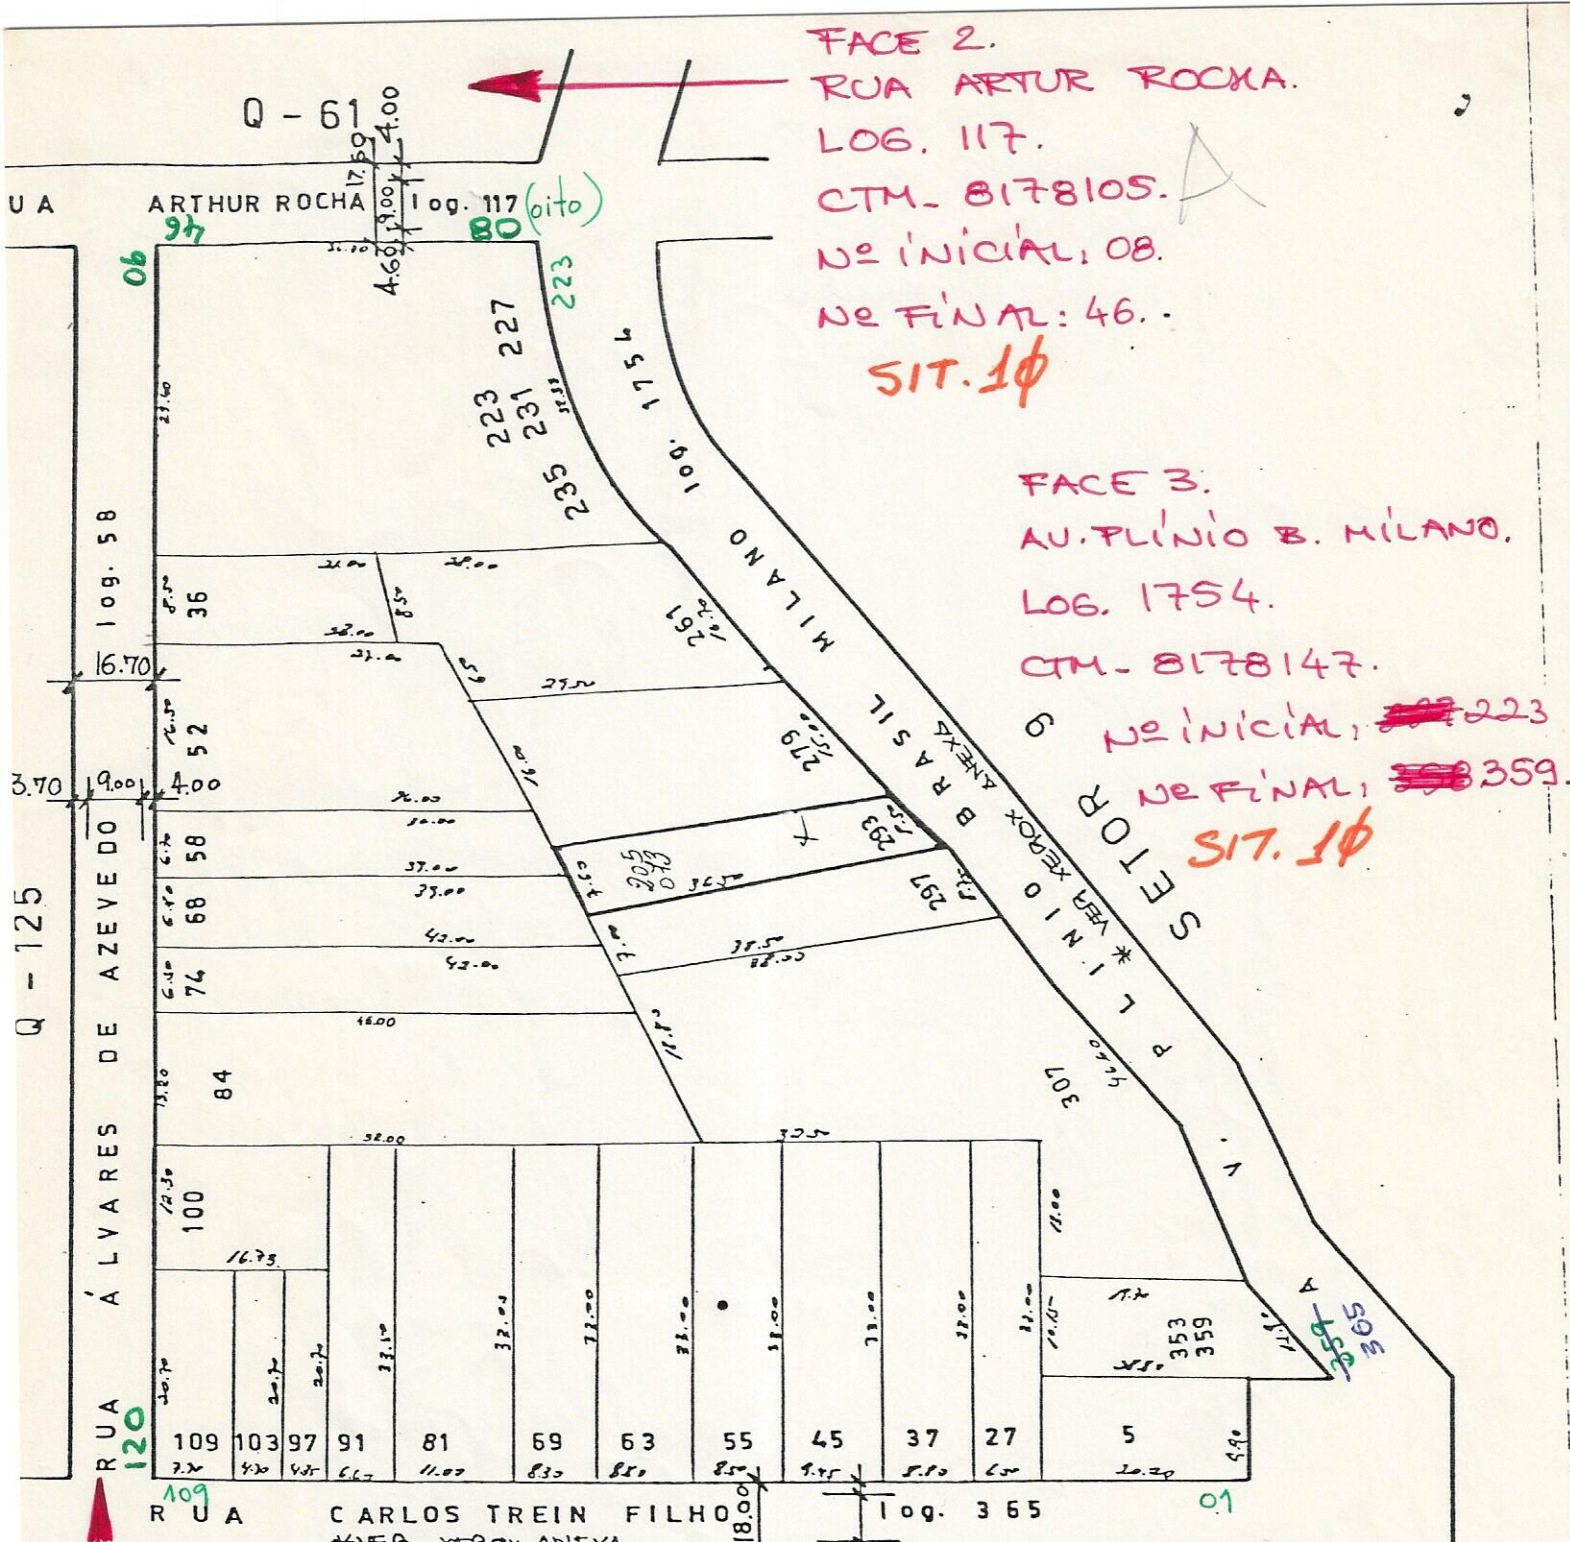

FACE 2.
 RUA ARTUR ROCKA.
 LOG. 117.
 CTM. 8178105.
 Nº INICIAL: 08.
 Nº FINAL: 46..
SIT. 1φ

FACE 3.
 AV. PLÍNIO B. MILANO.
 LOG. 1754.
 CTM. 8178147.
 Nº INICIAL: ~~223~~
 Nº FINAL: ~~359~~
SIT. 1φ

FACE 4.
 RUA CARLOS TREIN FILHO.
 LOG. 365.
 CTM. 8178113.
 Nº INICIAL: 01
 Nº FINAL: 109.

1 2 3 1 1 5 0 1 3

3 ESTE DOCUMENTO É UM ORIGINAL NÃO PODE SER RETIRADO DESTA PASTA

FACE 1.
 RUA ÁLVARES DE AZEVEDO.
 LOG. 58.
 CTM. 8178097.
 Nº INICIAL: 06.
 Nº FINAL: 120.
SIT. 1φ

OP

COR SMF - 5

MZ	UEU	QUART
01	032	023
Documento Original - Favor Não Retirar		

Bairro 105 - Auxiliadora

PMMA - DL

SETOR: 10

QUADRA: 124

ESCALA: 1:750


DATA: 08.10.70

MONTAGEM: M. Silva

DESENHISTA: [Signature]

CONFERÊNCIA: [Signature]

FACE 2.
 RUA CARLOS TREIN FILHO.
 LOG. 365.
 CTM- 8178113.
 Nº INICIAL: 133.
 Nº FINAL: 175. SIT. 1φ

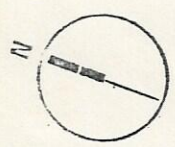

Q. 120

RUA CARLOS TREIN FILHO LOG. 365									
135	22.00	44.50	33.50	175	13.50	175	33.00	988	11.30
117	13.20	155						974	11.30
107	22.00	39.00						968	8.20
99	22.00							960	8.20
93	22.00							954	6.60
83	32.00							946	5.60
77	10.00							938	6.60
67	8.80							934	6.60
57	4.40							920	11.40
53	6.60							209	33.00
49	6.80							537	33.00
43	6.80							126	11.00
35	7.20							120	11.00
29	32.00							112	4.00
								98	14.00
								90	6.60
								84	7.80
								78	6.60

FACE 3.
 RUA EUDORO BERLINK.
 LOG. 839.
 CTM- 8078289.
 Nº INICIAL: 880.
 Nº FINAL: 1006.
 SIT. 1φ

Q. 126

FACE 1.
 RUA ÁLVARES DE AZEVEDO.
 LOG. 58.
 CTM- 8178097.
 Nº INICIAL: 25.01
 Nº FINAL: 117.
 SIT. 1φ

RUA ÁLVARES DE AZEVEDO

RUA EUDORO BERLINK

RUA ARTHUR ROCHA LOG. 117

FACE 4.
 RUA ARTUR ROCHA.
 LOG. 117.
 CTM- 8178105.
 Nº INICIAL: 66.
 Nº FINAL: 126.
 SIT. 1φ

URP - REGISTRO
 EXPEDIENTE
 ÚNICO

1 2 3 1 1 5 0 1 5

ESTE DOCUMENTO É UM ORIGINAL NÃO PODE SER RETIRADO DESTA PASTA

JAN 81
 CONFERÊNCIA: *[Signature]*

PMPA - DL
SETOR.: 10
QUADRA.: 125
MONTAGEM: PASTORA
ESCALA: 1:750
DATA: 10.3.1970
DESENHISTA: MARIA DA GRACA <i>Maria da Graça Guimarães</i>

BAIRRO 105 - AUXILIADORA

Q.13

DE OUTUBRO

log. 2343

POPLA

Q.05

Q.06

QUINTINO

DTI 000 BOCAIÚVA

log. 1906

Q.08

FACE 2
PARQUE MOINHOS DE VENTO
CTM 8078081 Q.07 517.14

FACE 1
R. DR. POTY MEDEIROS
CTM: 8078313
log: 3049
517.14

FACE 4
R. DR. TIMÓTEO
CTM - 8079188
DTI - 0736 517.14

ESTE DOCUMENTO É UM ORIGINAL NÃO PODE SER RETIRADO DESTA PASTA

URP - REGISTRO
EXPEDIENTE
SIMPLIFICADO

123113006

COR 9MF-6


PMPA - DL
BETORI 04
QUADRA: 14
ESCALA: 1:500
DATA: 02/12/71
MONTAG. RIOS
DESENH. RIOS
CONF. ADROALDO

FACE 3
AV. GOETHE
CTM - 8078073
DTI - 1042
log. 1042

OBSERVAÇÕES:
FACE 1, 2 e 3, 4, 001
FACE 4 → 007, 001

BAIRRO 14 N. VENTO

25/01/83
ENG. SUZETE M. M. PERES
Unidade de Registros e Processamento
CIP - SPU

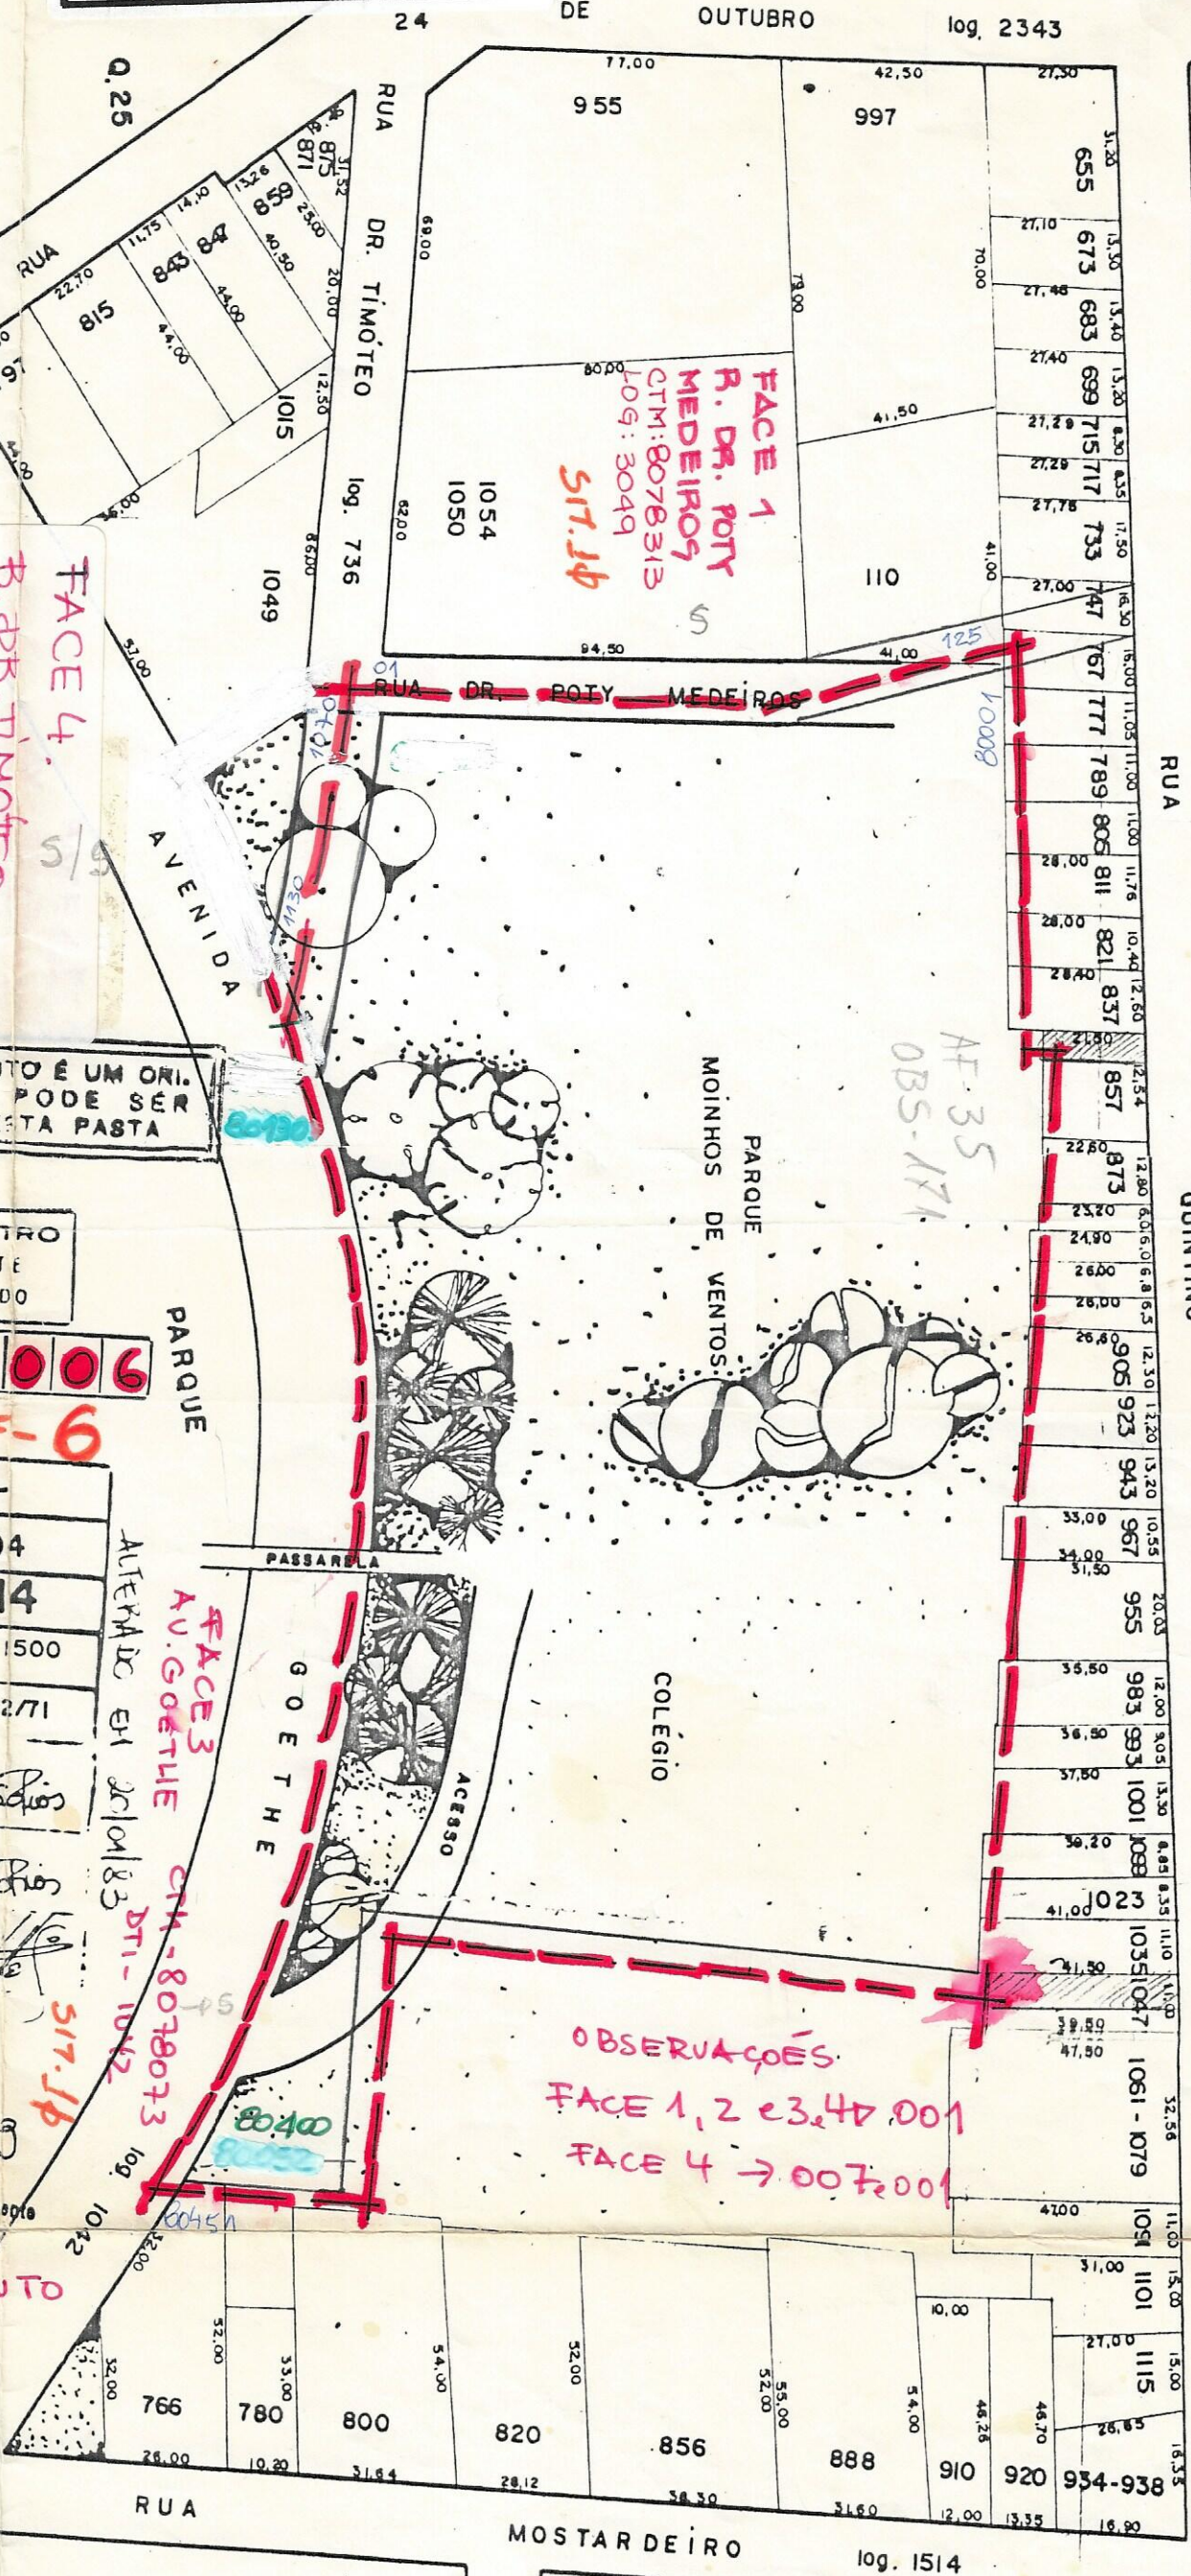

Area verde

Rua Dr. Poty Medeiros

PROJ. PROCON, RJ A. DE POTY MEDEIROS

PARQUE MOINHOS DE VENTO

Av. Goethe

DIVISÃO TERRITORIAL - PDDU-SPM

SECCIONAL	UTP	QUARTEIRÃO
123	11	3006

FAZENDA

SETOR	QUADRA
04	14

Nº DA FOLHA	TOTAL DE FOLHAS

Nº TOTAL FACES
4

SITUAÇÕES:

1. LOGRADOURO TOTALMENTE CADASTRADO
2. LOGRADOURO EXISTENTE, NÃO CADASTRADO
3. DIRETRIZ DO PDDU
4. PROJETADO POR PARCELAMENTO DO SOLO
5. SITUAÇÃO MISTA

FACE Nº 1 CÓDIGO DA LEI 72/82

LOGRADOURO PRINCIPAL: Av. Goethe

COMPREENDIDO ENTRE: PARQUE MOINHOS DE VENTO SITUAÇÃO: 1

LOGRADOURO: RUA DR POTY MEDEIROS

LOGRADOURO: AV GOETHE

EXCEÇÃO: _____

OBS: _____

FACE Nº 2 CÓDIGO DA LEI 72/82

LOGRADOURO PRINCIPAL: RUA DR POTY MEDEIROS

COMPREENDIDO ENTRE: Av. Goethe SITUAÇÃO: 1

LOGRADOURO: PARQUE MOINHOS DE VENTO

LOGRADOURO: AV GOETHE

EXCEÇÃO: _____

OBS: propriedade

FACE Nº 3 CÓDIGO DA LEI 72/82

LOGRADOURO PRINCIPAL: PARQUE MOINHOS DE VENTO

COMPREENDIDO ENTRE: RUA DR POTY MEDEIROS SITUAÇÃO: 1

LOGRADOURO: AV GOETHE

LOGRADOURO: AV GOETHE

EXCEÇÃO: _____

OBS: _____

FACE Nº 4E CÓDIGO DA LEI 72/82

LOGRADOURO PRINCIPAL: _____

COMPREENDIDO ENTRE: _____ SITUAÇÃO: _____

LOGRADOURO: _____

LOGRADOURO: _____

EXCEÇÃO: _____

OBS: Esta face coincide com limite de propriedade

DEIRDOS CTM:8078313

RUA DR. POTY
Medeiros

CTM: 8078313
Sdt: 10

PARQUE MOINHOS DE VENTO

CTM: 8078081
Sdt: 10

LIMITE DE PROPRI-
ONDE
CTM: 9993988
ESCOLA ESTADUAL DE 1o. GRAU
URUGUAI
Sdt: 10

0.5



CTM8079162

0.6

RUA QUINTINO BOCAIUVA

RUA QUINTINO

0.7

MZ	UEU	QUART
01	032	029
Documento Original - Favor Não Retirar		

R. Quintino Bocaiuva
CTM: 8079162
Sdt: 10

80250

39
Psg. Quintino - Pa. M. de Vento
CTM: 8078321
Sdt: 10

1047
51

Psg. Fernando Callage

0.8

MZ		UEU			QUART		
0	1	0	3	2	0	2	9

Documento Original - Favor Não Retirar

ESTE DOCUMENTO E UM ORIGINAL
NÃO PODE SER
RETIRADO DESTA PASTA

UHP - REGISTRO
EXPEDIENTE
UNICO

1	2	3	1	1	3	0	0	4
---	---	---	---	---	---	---	---	---

PMPA - DL

BETOR: 04

QUADRA: 14

ESCALA: 1:1500

DATA: 02/12/71


MONTAG. RIOS *padrão*

DESENH. RIOS *padrão*

CONF. ADROALDO

Rec 25/01/83
ENG. SUZETE M. M. PERES
Unidade de Registros e Processamento
CIP - SPU

BAIRRO 140 - H. VENTO

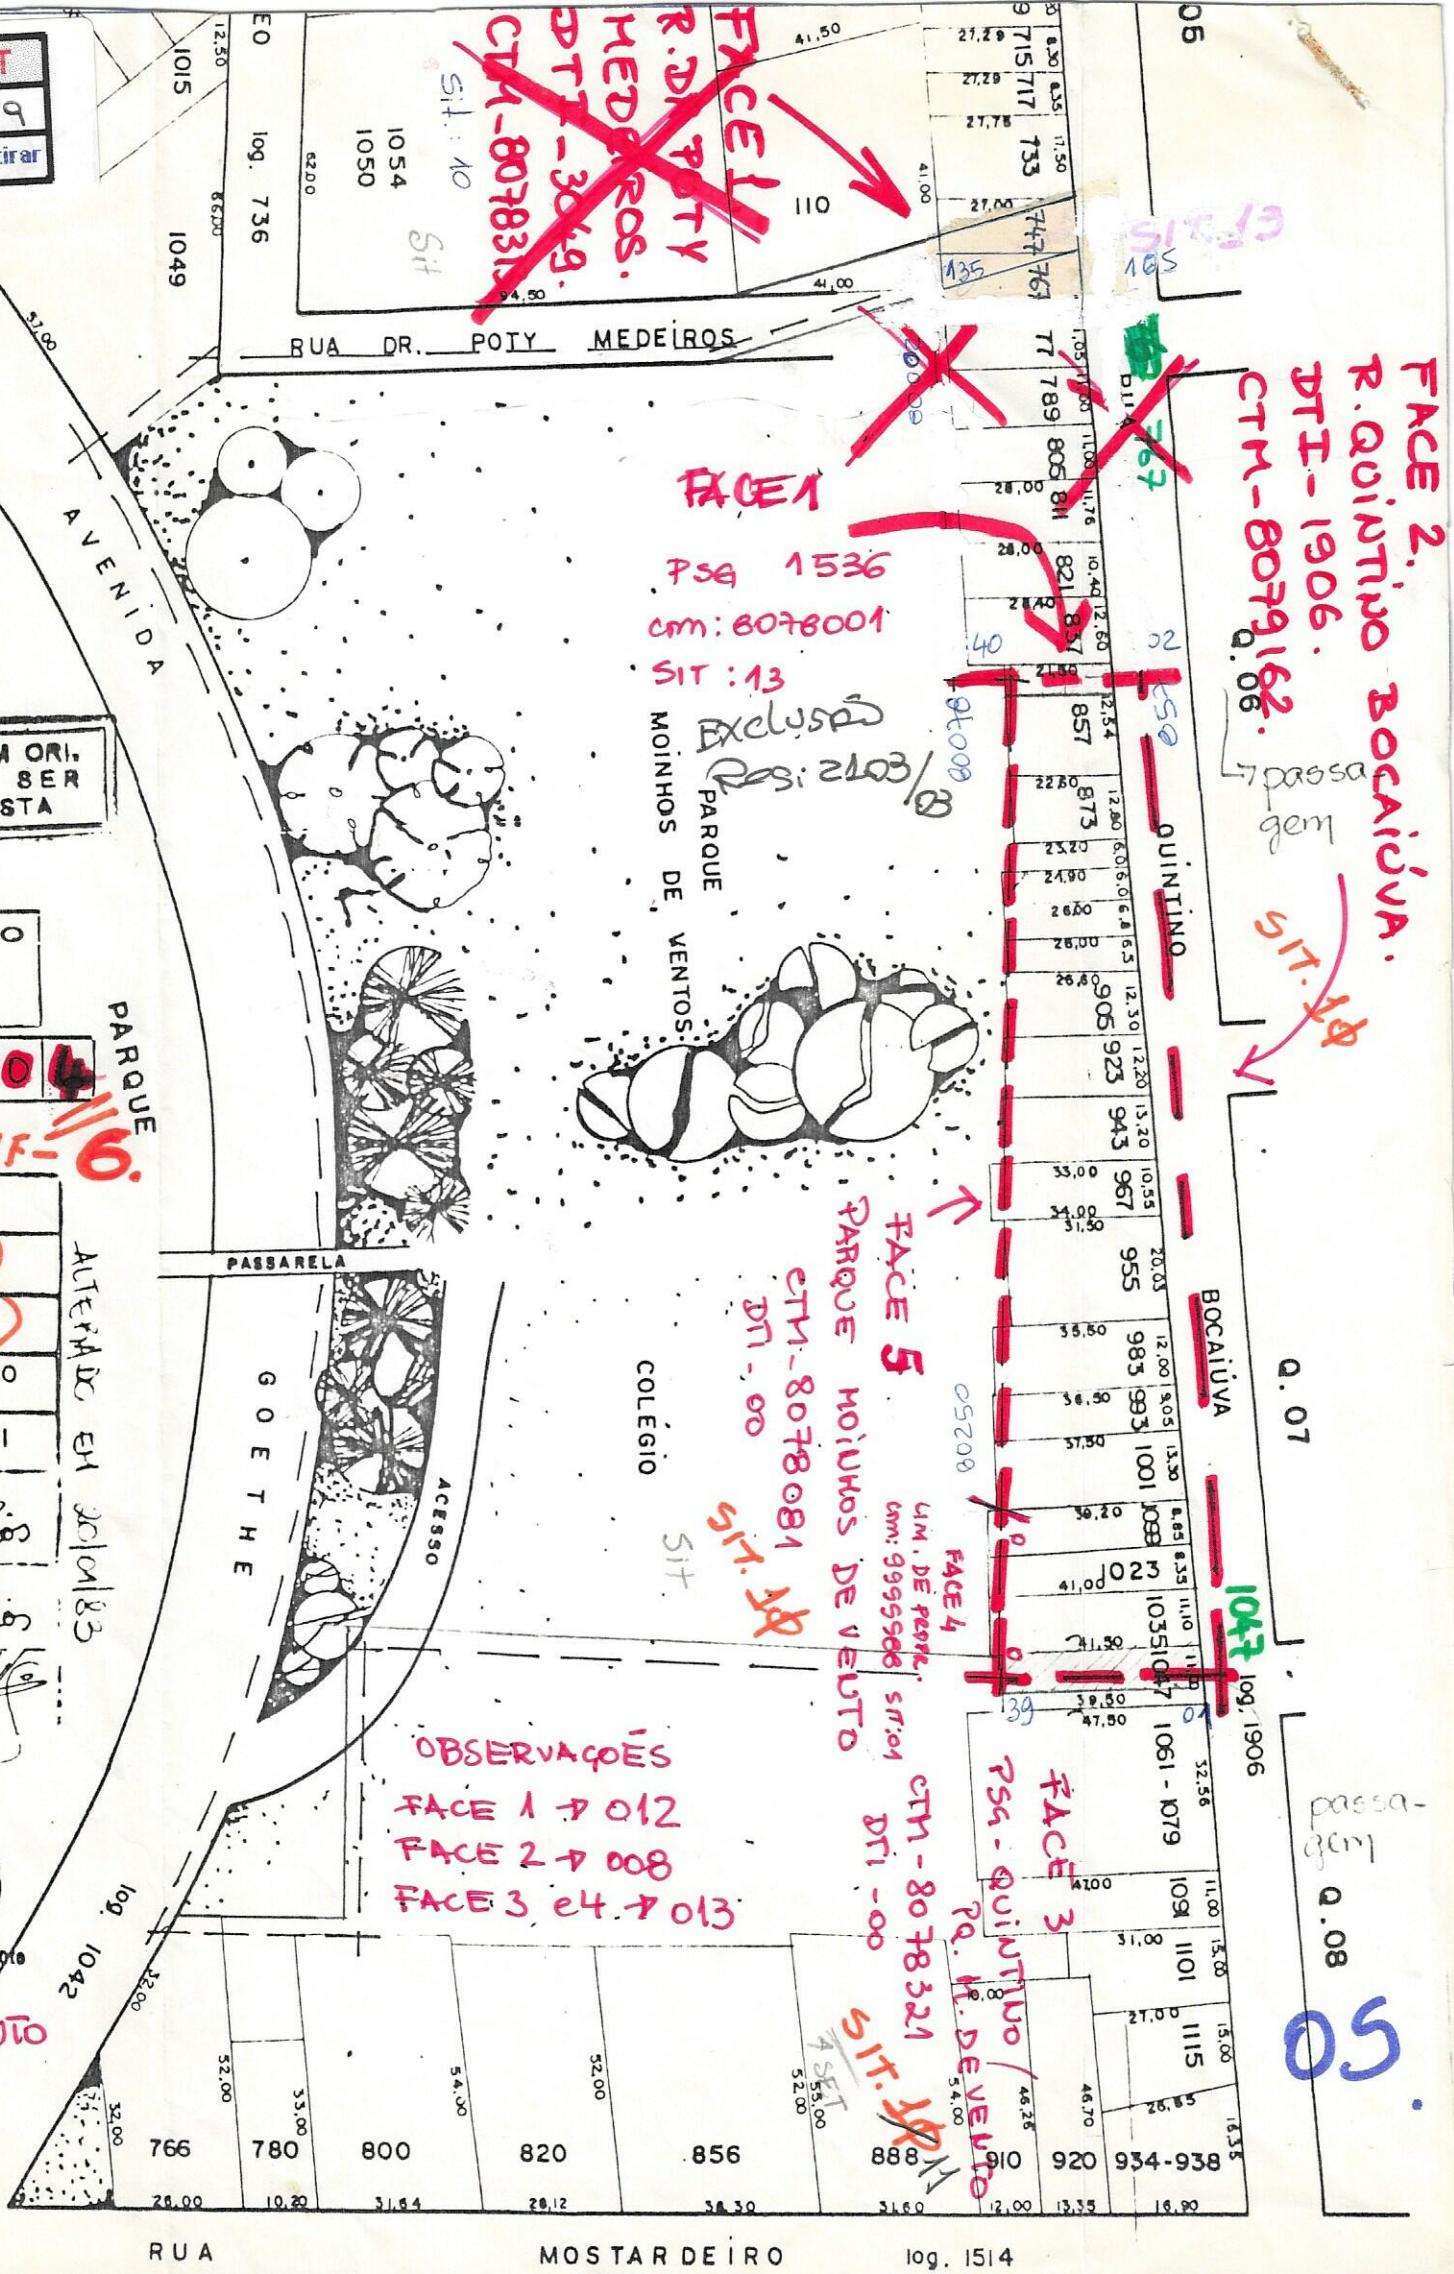

MZ	UEU	QUART
01032028		
Documento Original - Favor Não Retirar		

FACE 1

OBS 626

R DR POTY MEDEIROS

CTM: 8078313

SIT: 10

FACE 4
PARQUE MOINHOS
DE VENTO

CTM: 8078081


SIT: 10

FACE 2

R QUINTINO BOCHIÚVA

CTM: 8079162

SIT: 10

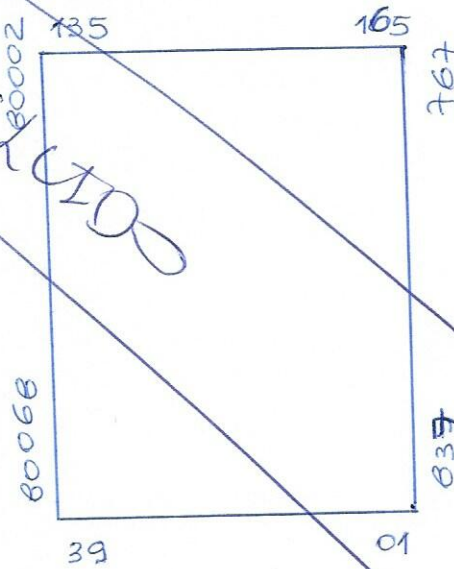

FACE 3

PSE 1536

CTM: 8078001

SIT: 13

MZ		UEU		QUART	
0	1	0	3	2	0
0	3	1			

Documento Original - Favor Não Retirar

FACE 2

R. CEL. BORDINI

CTM: 8079212

LOG: 0431

SIT 14

RUA CEL. BORDINI

log. 451

FACE 1


R. EUDORO BERLINK

CTM: 8078289

LOG: 0839

SIT 14

Q - 5

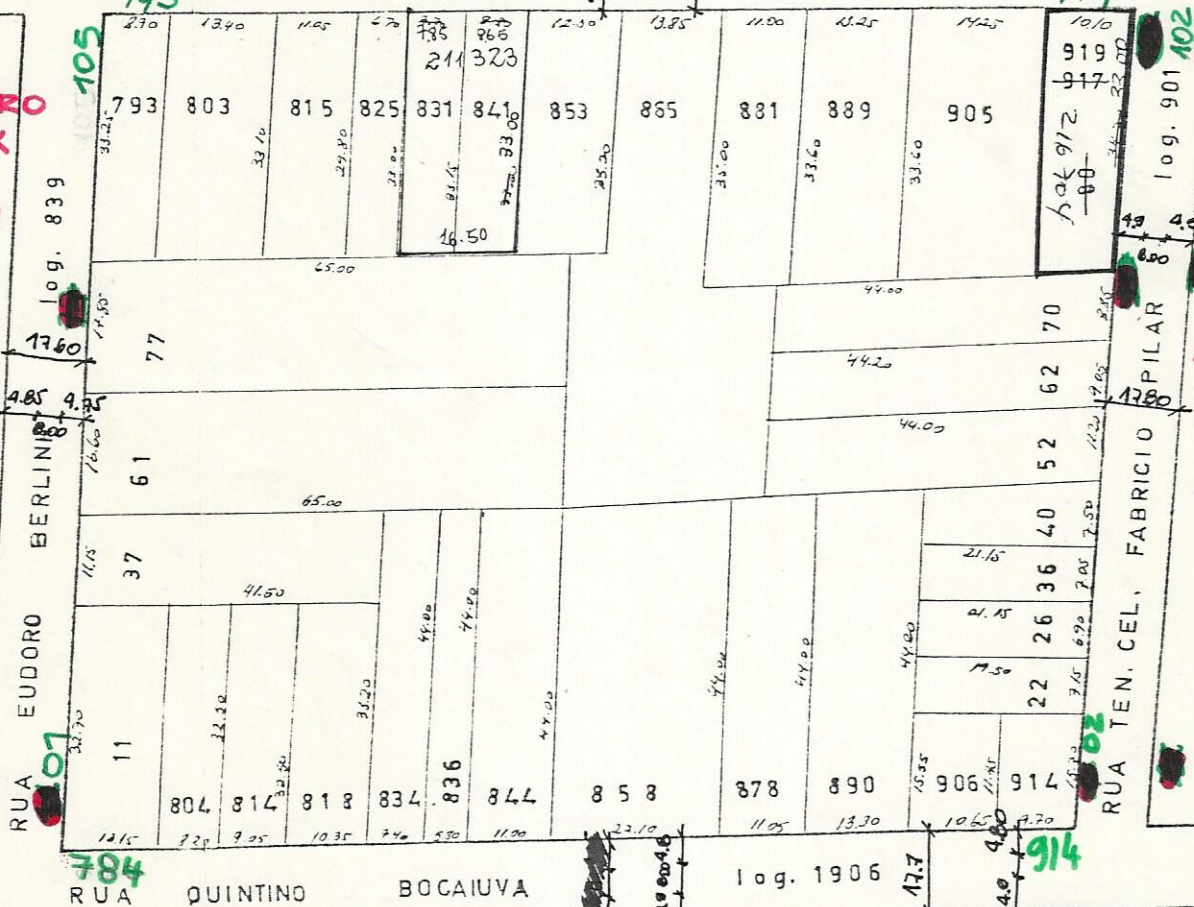

FACE 3

R. TEN. CEL.

FABRICIO PILAR

CTM: 8078297

LOG: 0901

SIT 14

Q - 7

FACE 4

R. QUINTINO BOCAIUVA

CTM: 8079162

LOG: 1906

SIT 14

Q - 14

123113007

123 113 007

URP - REGISTRO
EXPEDIENTE
ÚNICO

OC

ESTE DOCUMENTO É UM ORIGINAL NÃO PODE SER RETIRADO DESTA PASTA

CORRIGIR 5

CONFERÊNCIA

AMCA - CL

QUADRA 4

QUADRA 6

MONTAGEM:

MARCO ANTÔNIO

ESCALA: 1:1.000

DATA: 26-2-70

M. ANTÔNIO

BAIRRO 140 - N. VENTO

MZ	UEU	QUART
0	1	0
0	3	2
0	3	3

Documento Original - Favor Não Retirar

GABARITO 9

FACE 2


R. EUDORO BERLINK

CTM: 8078289

LOG: 0839

Q - 102

3435
638
4073
650
7223

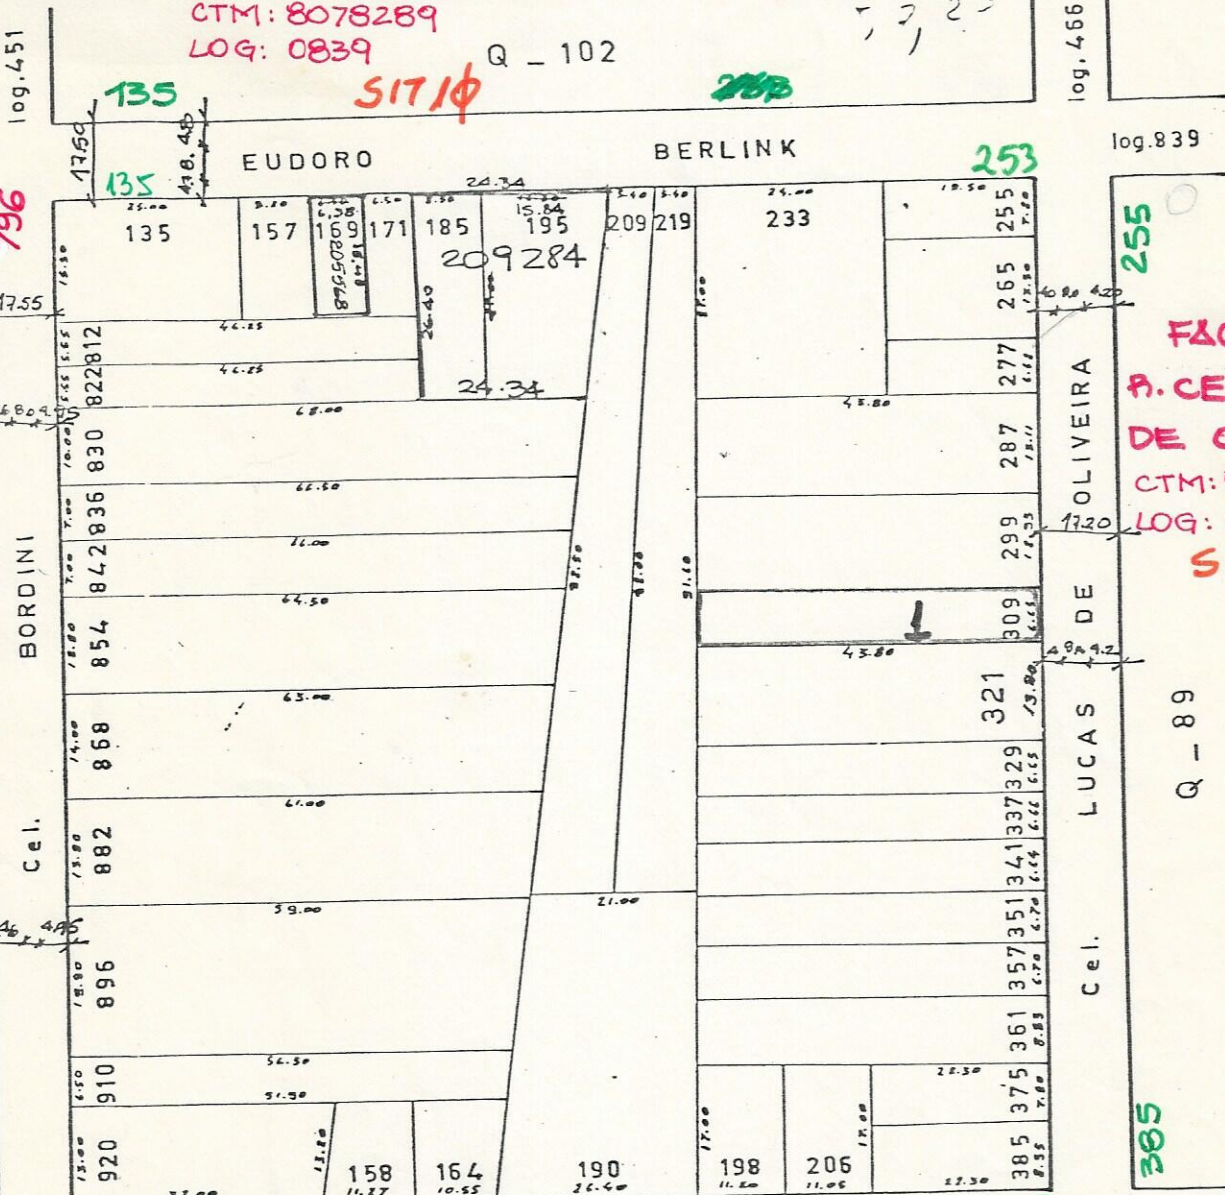

FACE 3

R. CEL. LUCAS DE OLIVEIRA

CTM: 8178014

LOG: 0466

SIT 1P

Q - 89

01

RUA

RUA

RUA

FACE 4
R. TEN. CEL.
FABRÍCIO PILAR

CTM: 8078297

LOG: 0901

SIT 1P

Q - 104

1 2 3 1 1 3 0 0 9

URP - REGISTRO

EXPEDIENTE
SIMPLIFICADO

ESTE DOCUMENTO É UM CRI.
SINAL NÃO PODE
RETIRAR DESTA PASTA

log. 901

CORSIF 5

CONF: *Lucas*

PMPA - DL

SETOR: 10

QUADRA: 103

MONTAGEM:
NEUSA

ESCALA: 1:1000

DATA: 8.4.70

DESENHISTA:

Verg Regius Mont

BAIRRO 141 - M. SERRAT

FACE 1.

RUA CEL. LUCAS DE OLIVEIRA.

LOG. 466.

CTM-8178014.

Nº INICIAL: 282.

Nº FINAL: ~~389~~ 256.

SIT. 1φ
Q.88

MZ	UEU	QUART
0 1	0 3 2	0 3 5
Documento Original - Favor Não Retirar		

FACE 2.

RUA EUDORO BERLINCK.

LOG. 839

CTM-8078289.

Nº INICIAL: 281.

Nº FINAL: 389.

SIT. 1φ

RUA EUDORO BERLINCK

LOG. 839

LOG. 466

DE OLIVEIRA

LUCAS

CEL. LUCAS

281.

256

268

389

117

LOG. 446

MARIANA

V

1239

382

30.90	311	319	325	333	339	343	353	359	369	389
272	264	256								
288	294	300	308	316	322	330	336	342	350	356
364	372	376	282	268	256	240	232	224	216	208

FACE 4.

RUA TEN. CEL. FABRICIO PILLAR.

LOG. 901.

CTM-8078297.

Nº INICIAL: 268.

Nº FINAL: 382.

SIT. 1φ

1 ESTE DOCUMENTO É UM ORIGINAL NÃO PODE SER RETIRADO DESTA PASTA

URP - REGISTRO EXPEDIENTE ÚNICO

1 2 3 1 1 5 0 2 3

CORSMF. 5

* ORIGEM: 20

DOC: 1381

DATA: 06.09.91

BAIRRO-141 - MONT SERRAT

OBSERVAÇÕES

FACE 1,2,3 e 4 - D011

DEMPA +DL	
DETOR:	10
QUADRA:	89
ESCALA:	1:10
DATA:	6.11.7
MONTAGEM:	
Desenhista:	
Desenhista:	
CONFERENCI:	

Nº INICIAL: 1127.
Nº FINAL: 1239.

LOG. 1446,
CTM-8179079.


FACE 3.
AV. MARILAND.

Q.76

LOG. 1446 1109
MARILAND
A V.

FACE 2. LOG. 901. Nº INICIAL: 422.
RUA TEN. CEL. FABRICIO PILLAR. CTM-8078297. Nº FINAL: 532.

RUA TENENTE CORONEL FABRICIO PILLAR 1 0 0 . 9 0 1

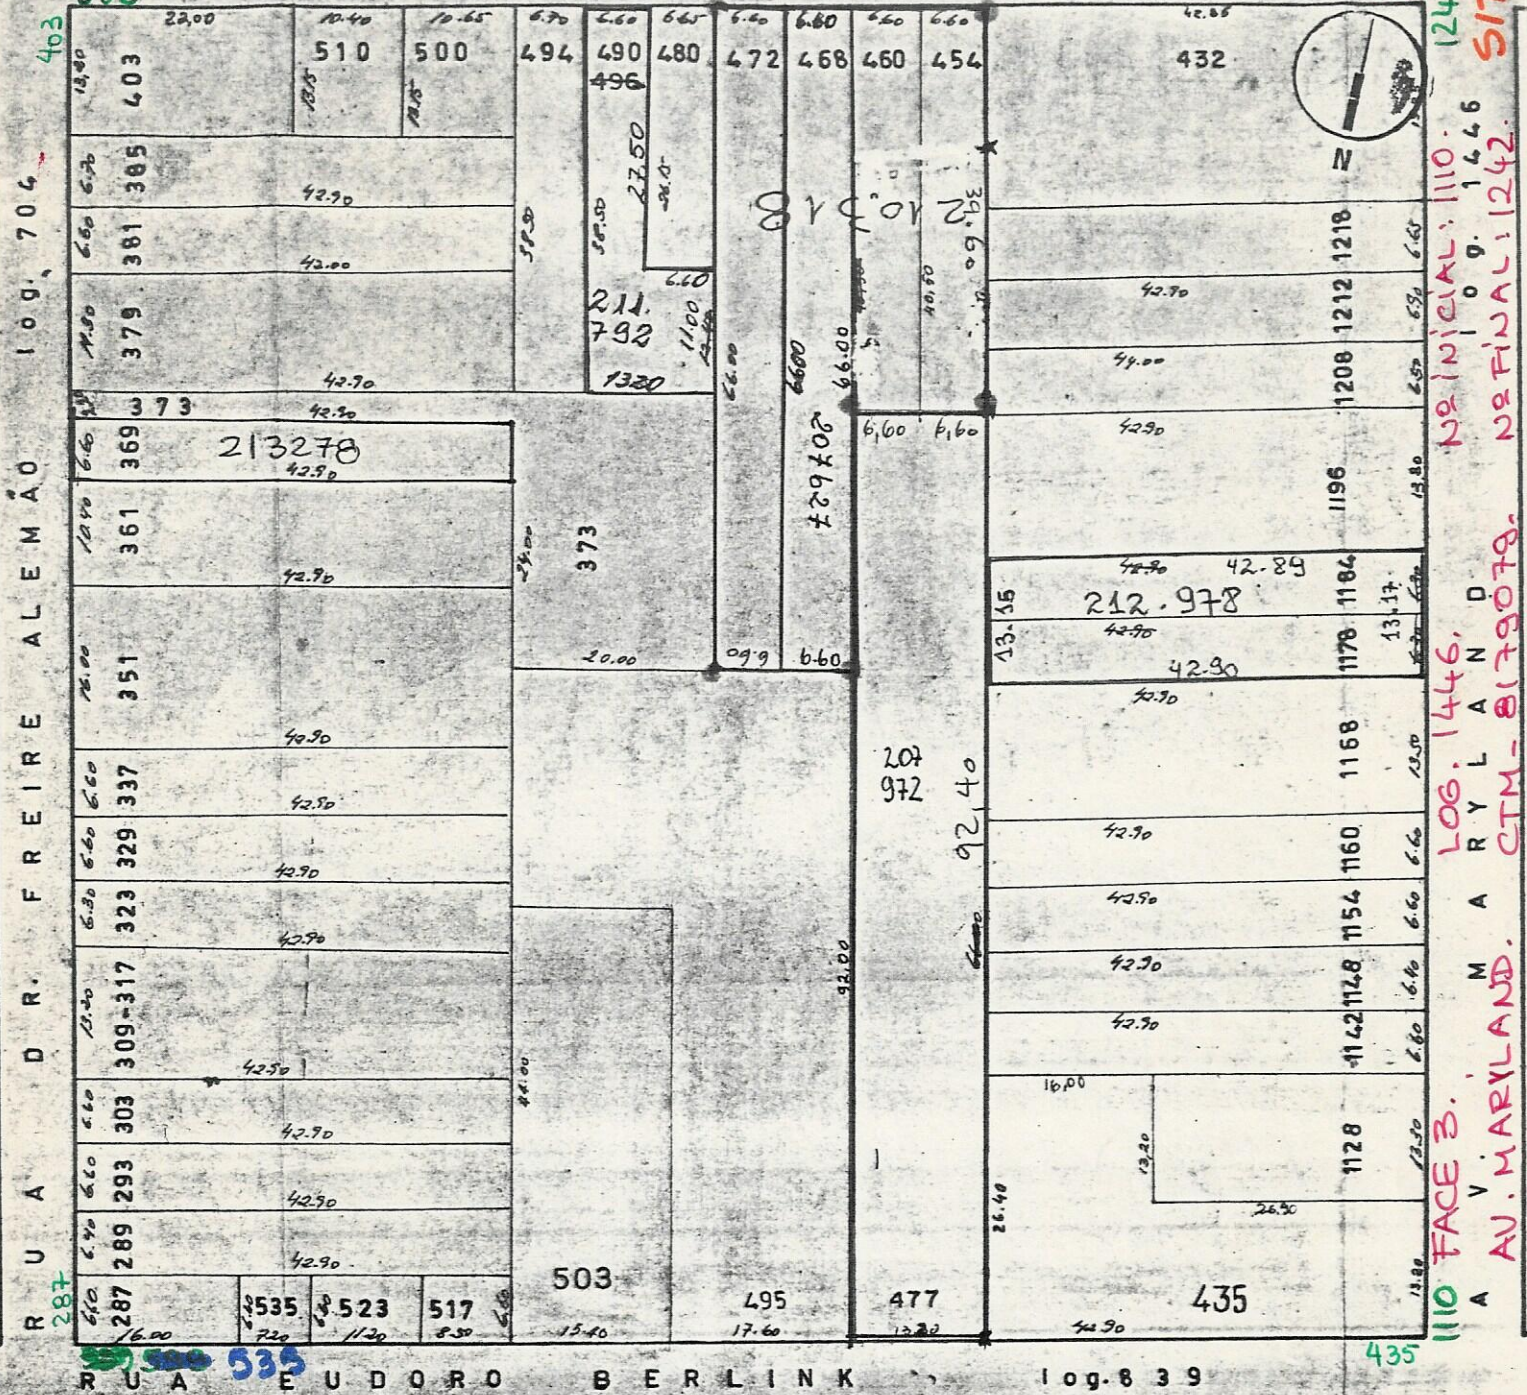

FACE 1.
RUA DR. FREIRE
ALEMÃO.
LOG. 704.
CTM-8178063.
Nº INICIAL: 287. Nº FINAL: 403.
SIT. 10

FACE 4. - 75
RUA EUDORO BERLINK CORSMF. 5
LOG. 839.
CTM-8078289. 123415025
Nº INICIAL: 435.
Nº FINAL: 599. SIT. 10

1
Nº
ESTE DOCUMENTO É UM ORI.
GINAL NÃO PODE SER
RETIRADO DESTA PASTA

URP - REGISTRO
EXPEDIENTE
ÚNICO

MZ	UEU	QUART
01	032	037

Documento Original - Favor Não Retirar

BAIRRO 141 - M. SERRA

JULHO 81
MMPA - DL

SETOR: 10

QUADRA: 76

ESCALA 1:750

DATA: 18. 7. 70



MONTAGEM:
Inferius

DESENHO:
C. S. S.

CONFERÊNCIA:
Regina F. Sikora

FACE 2.
RUA SILVA JARDIM.
LOG. 2115.
CTM-8178071.

Nº INICIAL: 259.
Nº FINAL: 387.
SIT. 1º

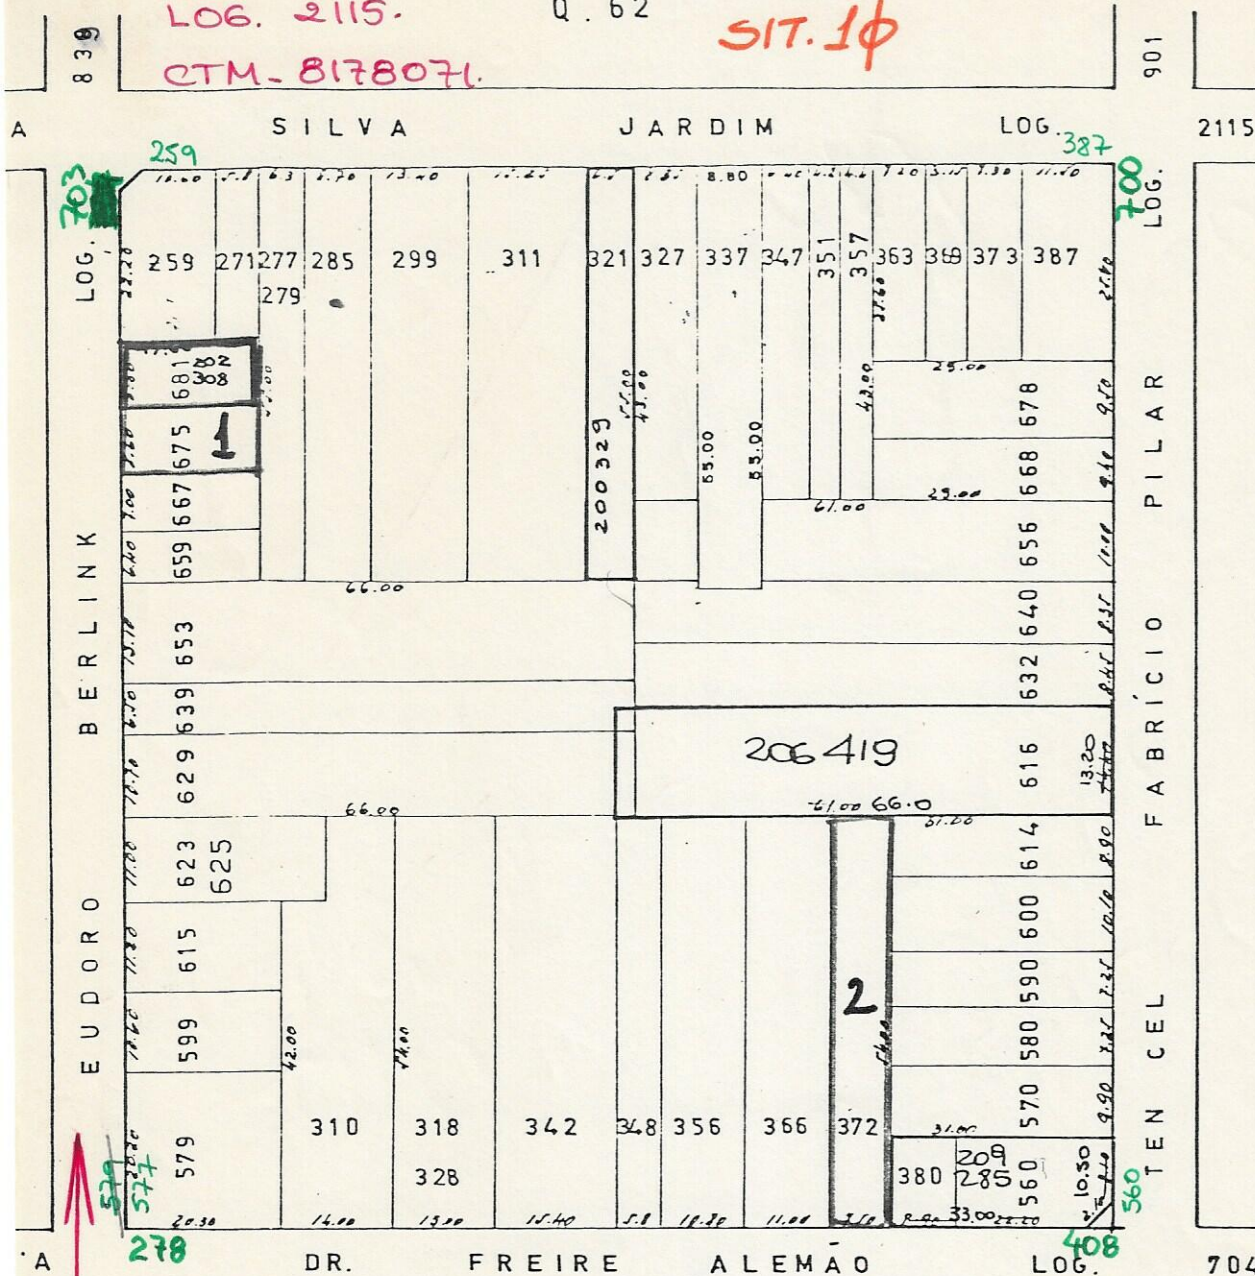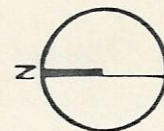

FACE 3.
RUA TEN. CEL. FABRÍCIO PILAR.
LOG. 301.
CTM-8078297.
Nº INICIAL: 560.
Nº FINAL: 700.
SIT. 1º

MZ	UEU	QUART
01	032	039

Documento Original - Favor Não Retirar

FACE 1.
RUA EUDORO BERLINK.
LOG. 839.
CTM-8078289.
Nº INICIAL: 577.
Nº FINAL: 703.
SIT. 1º

FACE 4.
RUA DR. FREIRE ALEMÃO.
LOG. 704.
CTM-8178063.
Nº INICIAL: 278.
Nº FINAL: 408.
SIT. 1º

2 ESTE DOCUMENTO É UM ORIGINAL NÃO PODE SER RETIRADO DESTA PASTA

1 2 3 1 1 5 0 2 7

URP-REGISTRO
EXPEDIENTE
SIMPLIFICADO

BAIRRO 141 - MONT SERRAT

CONF. *Joe*

PMPA - DL

SETOR.: 10

QUADRA.: 68

MONTAGEM: NEUSA

ESCALA: 1:1000

DATA: 4.3.70

DESENHISTA: *Joe*

LUIZ

BAIRRO 141 - MONT SERRAT

MZ	UEU	QUART
01	032	043
Documento Original - Favor Não Retirar		

FACE 2.

RUA EUDORO BERLINK.

LOG. 839.

CTM- 8078289.

Nº INICIAL: 885.

Nº FINAL: 999.

SIT. 1ª



1
N.º
ESTE DOCUMENTO É UM ORIGINAL NÃO PODE SER RETIRADO DESTA PASTA

FACE 1.

RUA ARTUR ROCHA

LOG. 117.


CTM- 8178105

Nº INICIAL: 150.

Nº FINAL: 284.

SIT. 1ª

Q. 125

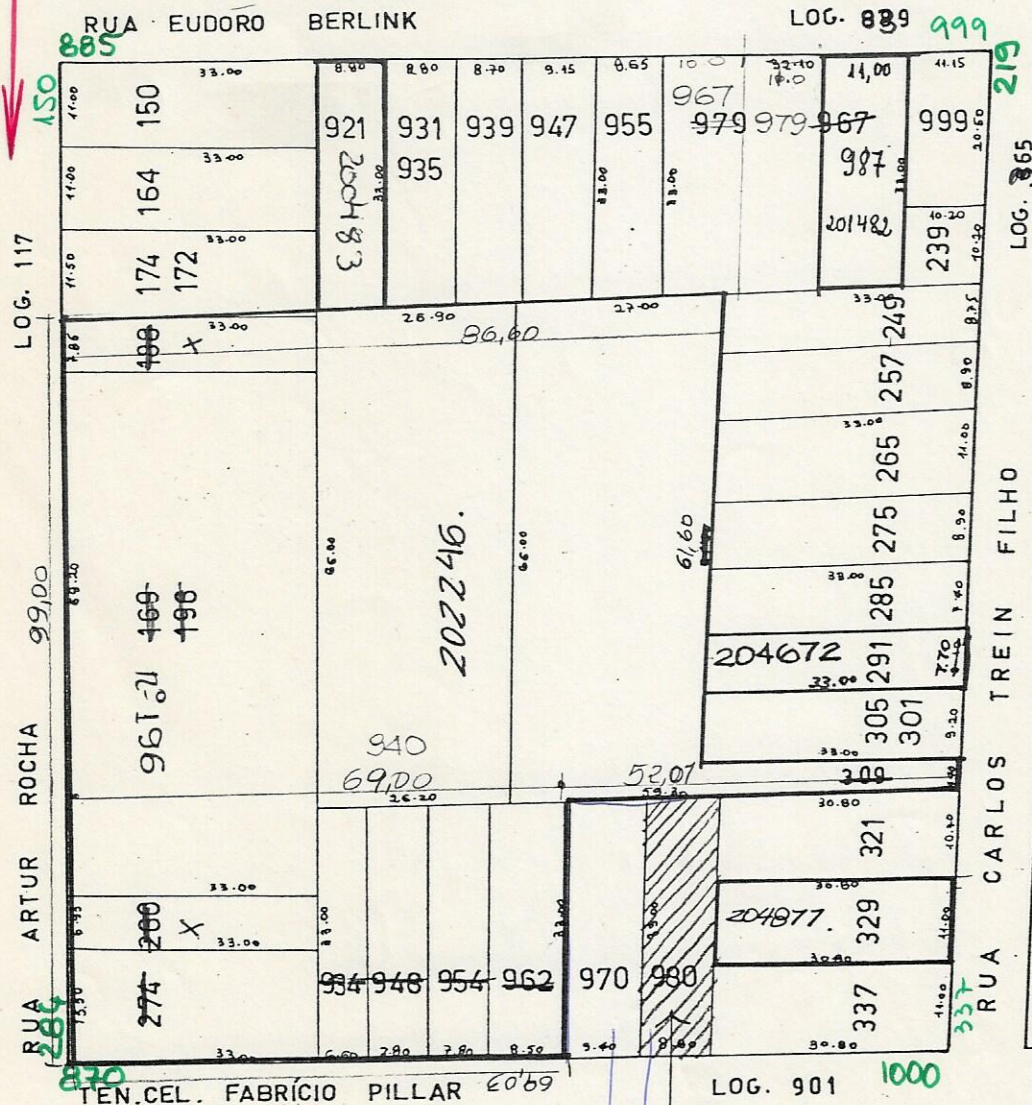

FACE 3.

RUA CARLOS TREIN FILHO.

LOG. ~~365~~ 365.

CTM- 8178113.

Nº INICIAL: 219.

Nº FINAL: 337.

Q. 121

SIT. 1ª

OBSERVAÇÕES

FACE 1, 2, 3 e 4 + 011

04

BAIRRO 141 - M. SERRAT

CONFERÊNCIA: *[Signature]*

PMPA - DL	
SETOR-:	10
QUADRA-:	126
MONTAGEM:	NEUSA
ESCALA:	1:1000
DATA:	12.5.70

FACE 4.

RUA TEN. CEL.

FABRÍCIO TILLAR

LOG. 901.

CTM- 8078297.

Nº INICIAL: 870.

Nº FINAL: 1000.

Q. 127

FORA DA ÁREA DE ESCOLA
DECRETO RES. 1943/00
NOT. 1668
31.12.80

COR SMF-5

1 2 3 1 1 5 0 3 1

URP-REGISTRO
EXPEDIENTE
ÚNICO

MZ	UEU	QUART
01	032	047
Documento Original - Favor Não Retirar		


~~CAPIOTO~~

FACE 2
R. ANITA GARIBALDI

CTM: 8178048
LOG: 0078

517 1φ

RUA ANITA GARIBALDI Log. 78

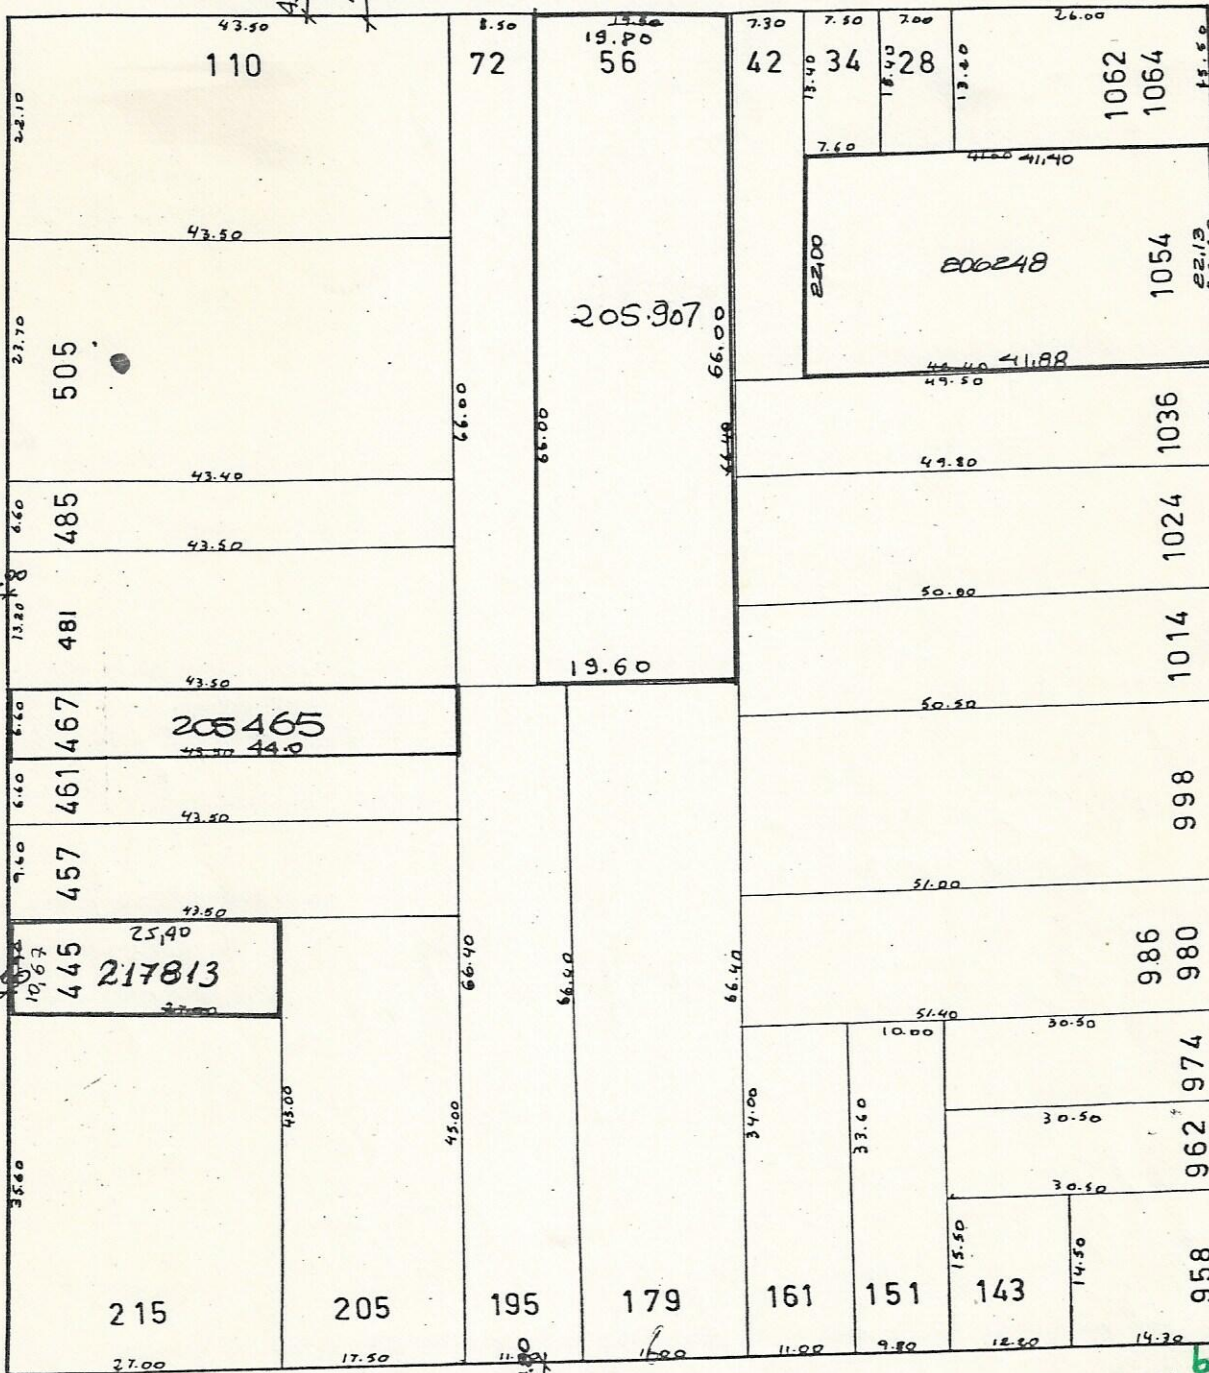

FACE 1
R. CEL.
LUCAS
OLIVEIRA
CTM:
8178014
LOG: 0466
517 1φ

1064
1072

517 1φ

FACE 3
R. CEL. BORDINI

CTM: 8079212 LOG: 0451

RUA TEN. CEL. FABRÍCIO PILAR Log. 901

505 → ARAUCÁRIA DA AUSTRIA - 1
FACE 4

R. TEN. CEL. FABRÍCIO PILAR
CTM: 8078297
LOG: 0901

123113013

URP - REGISTRO
EXPEDIENTE
ÚNICO

COASMF-5

PMPA - DL

SETOR.: 10

QUADRA.: 104

MONTAGEM:
RUTH

ESCALA: 1:750

DATA: 2 - 4 - 70

DESENHISTA:
JORGÉ.

BAIRRO 141 - M. SERRAT

[Signature]

1 Este Documento é um
- ORIGINAL -
Não pode ser retirado
desta pasta.

MZ		UEU		QUART	
0	1	0	3	2	0 4 9

Documento Original - Favor Não Retirar

FACE 2.
RUA ETEN, CEL. FABRÍCIO TILAR.
LOG. 901.


Q. 89
CTM-8078297. SIT. 1φ

NE INICIAL: 265.

NE FINAL: 399.

1446

901

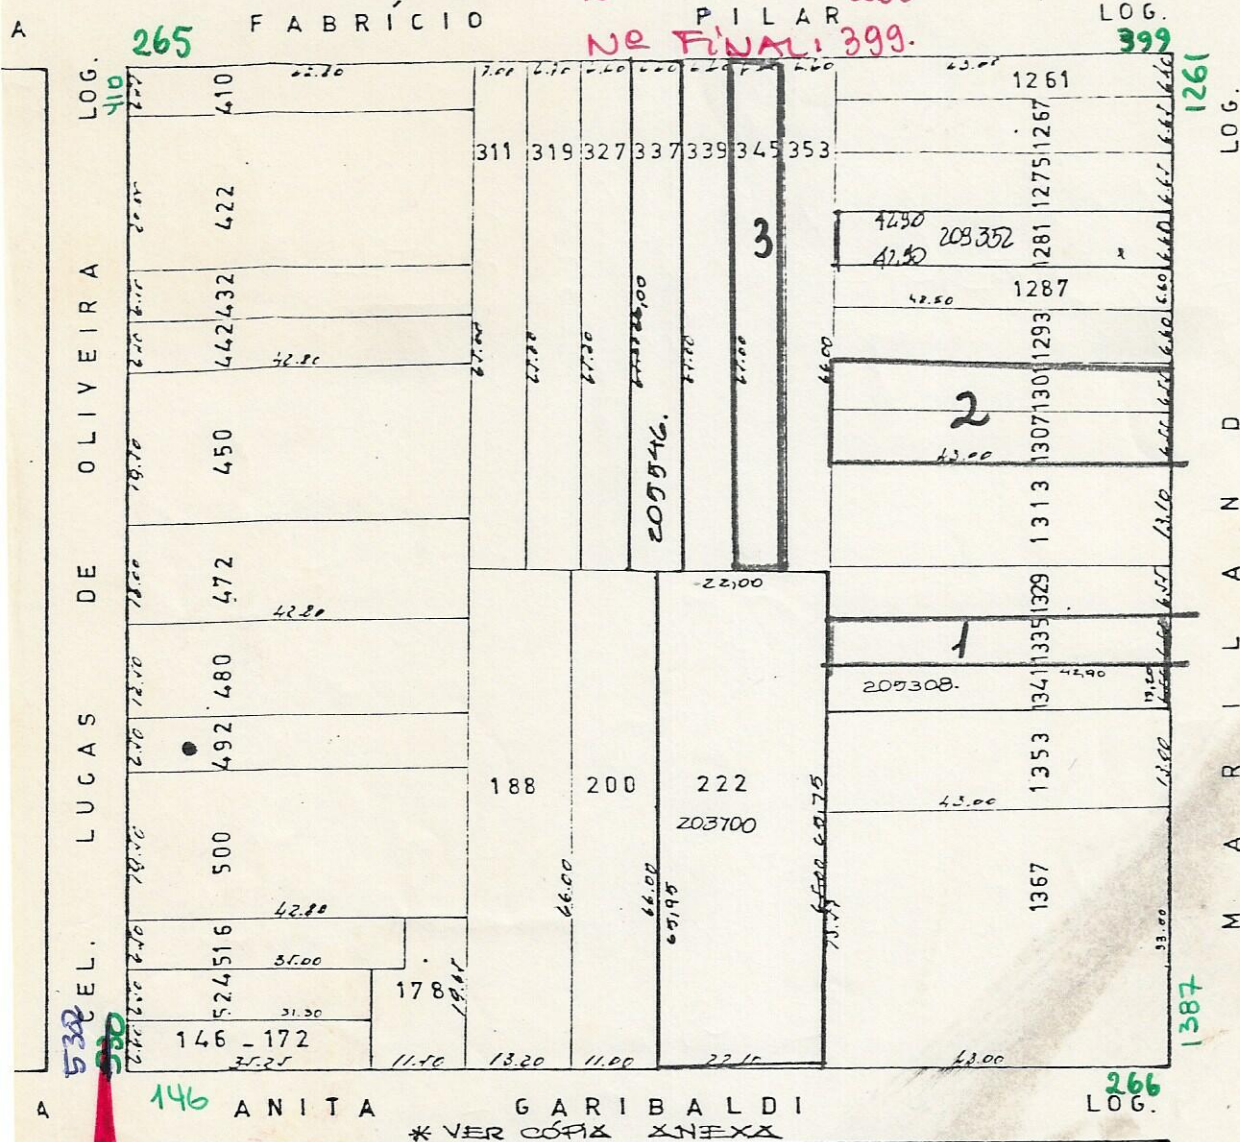

Q. 77

NE INICIAL: 1261.
NE FINAL: 1387.
SIT. 1φ

FACE 3.
AV. MARILAND.
LOG. 1446.
CTM-8179079.

CORSHF-5

2
ESTES DOCUMENTO É UM ORIGINAL NÃO PODE SER RETIRADO DESTA PASTA

URP-REGISTRO
EXPEDIENTE
SIMPLIFICADO

123115037

FACE 1.

RUA CEL. LUCAS DE OLIVEIRA.

LOG. 466.

CTM-8178014.

NE INICIAL: 410.

NE FINAL: 530.

SIT. 1φ

532

FACE 4.

RUA ANITA

GARIBALDI.

LOG. 78.

CTM-8178048.

NE INICIAL: 146.

NE FINAL: 266.

SIT. 1φ

CONF.

PMPA - DL

SETOR.: 10

QUADRA.: 90

MONTAGEM:

DULCELENA

ESCALA: 1:1000

DATA: 9 3 70

DESENHISTA:

LUIZ

BAIRRO 141 - M. SERRAT

FACE 2

RUA ANITA GARIBALDI.

LOG. 78.

CTM. 8178048.


Nº INICIAL: 304.

Nº FINAL: 428.

Q. 78

SIT. 1º

MZ	UEU	QUART
01	032	051
Documento Original - Favor Não Retirar		

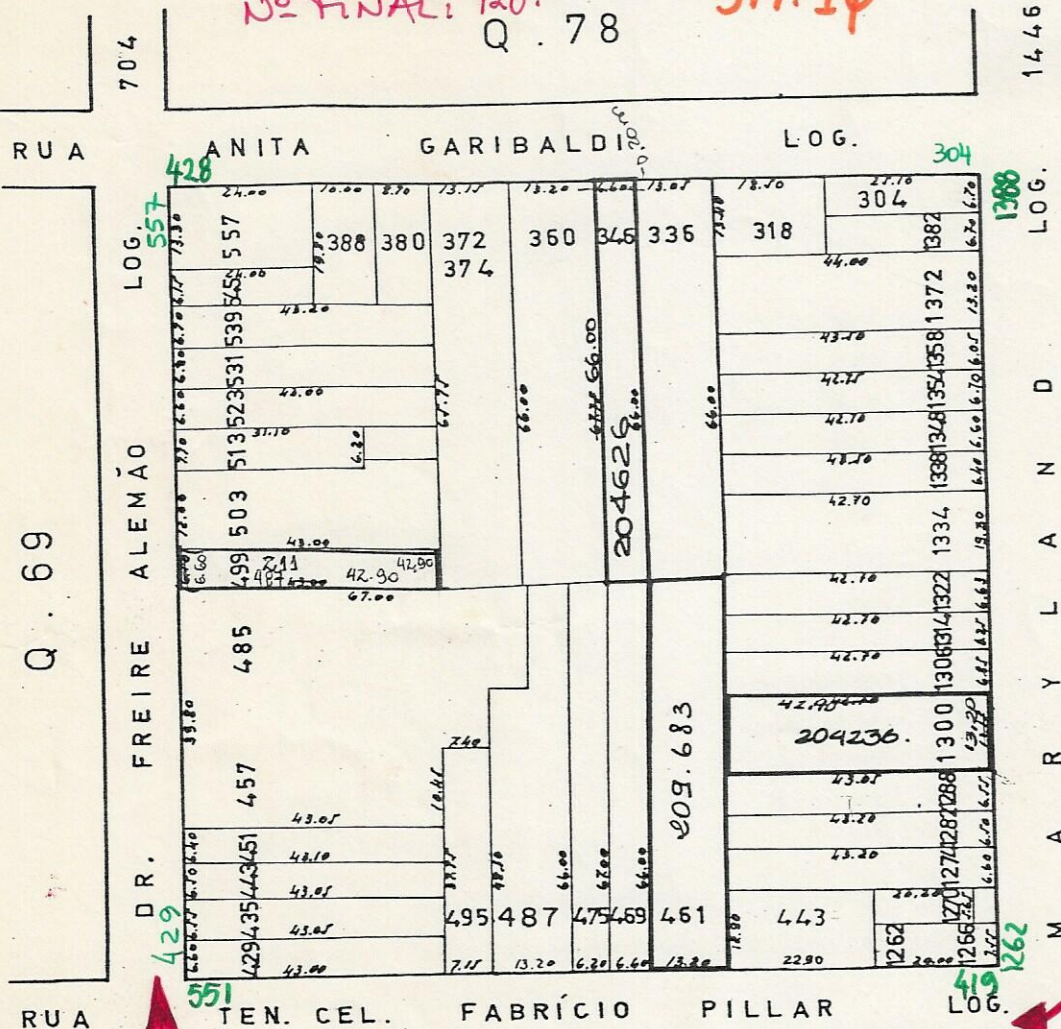

FACE 3.

AV. MARYLAND.

LOG. 1446.

CTM. 8179079.

Nº INICIAL: ~~1262~~ 1262.

Nº FINAL: 1388.

SIT. 1º

Q. 90

FACE 4.

RUA TEN. CEL.

FABRÍCIO PILLAR.

LOG. 301.

CTM. 8078297.

Nº INICIAL: 419.

Nº FINAL: 551.

SIT. 1º

CORSHF-5

CONF. *Ofício*

PMPA = DL
SETOR: 10
QUADRA: 77
MONTAGEM: AUGUSTO
ESCALA: 1:1250
DATA: 24.2.70
DESENHISTA: LUIZ <i>Luc</i>

FACE 1.

RUA DR. FREIRE ALEMÃO.

LOG. 704.

CTM. 8178063.

Nº INICIAL: 429.

Nº FINAL: 557.

SIT. 1º


BAIRRO 141 - MONT. SERRAT

FACE 2.
RUA ARTHUR ROCHA.
LOG. 117. Q - 127
CTM- 8178105.
Nº INICIAL: 291.
Nº FINAL: 427.

RUA ARTHUR ROCHA

Log. 117 517.10

FACE 1.
RUA TEN. CEL. FABRÍCIO TILAR.
LOG. 901. Q - 62
CTM- 8078297.
Nº INICIAL: 727.
Nº FINAL: 841.
517.10

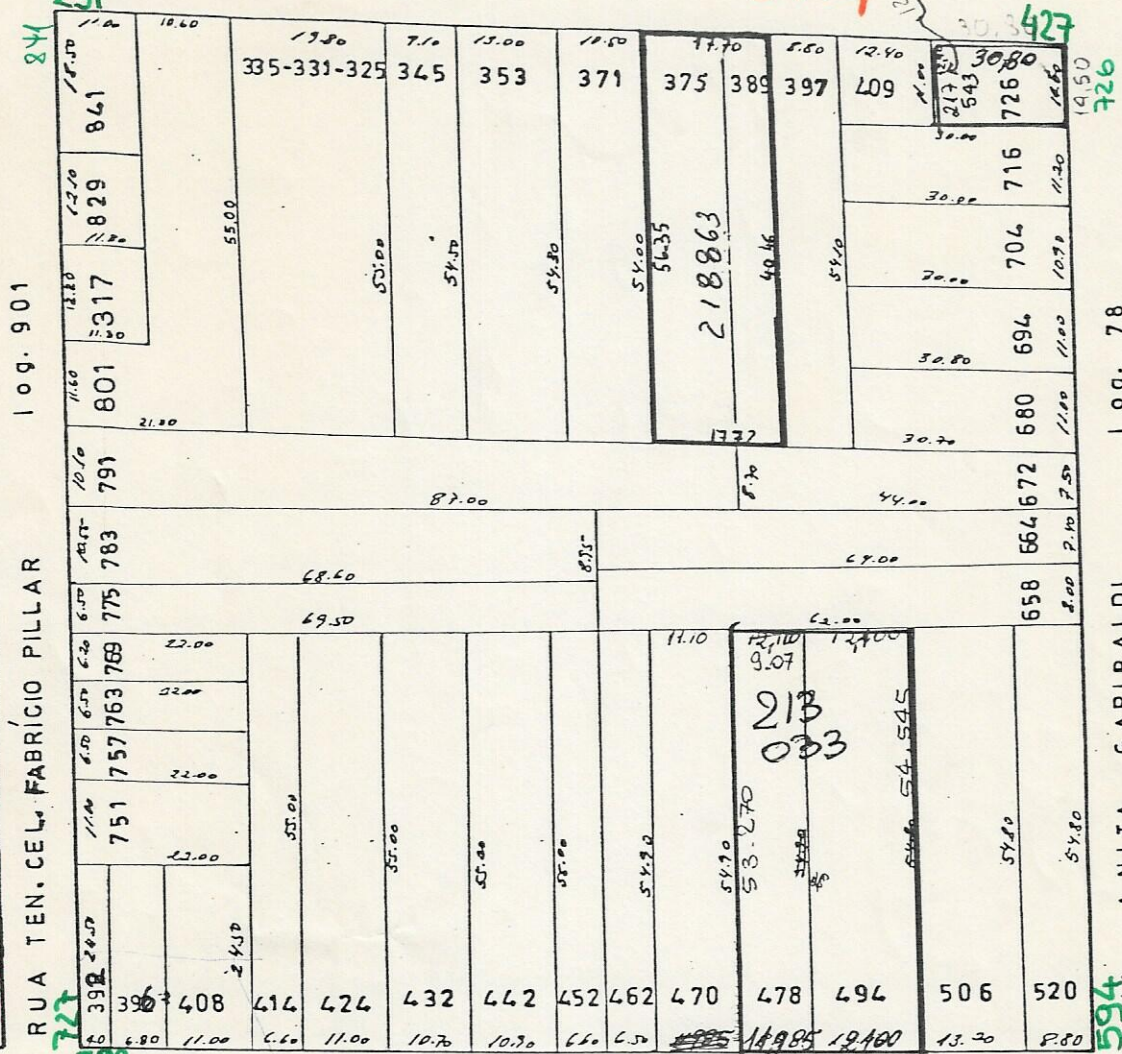

Log. 901

RUA TEN. CEL. FABRÍCIO PILLAR

RUA SILVA JARDIM

Log. 2115

Log. 78

RUA ANITA GARIBALDI

FACE 4.
RUA SILVA JARDIM.
LOG. 2115. Q - 69

CTM- 8178071.
Nº INICIAL: 392.
Nº FINAL: 520.
517.10

1 2 3 1 1 5 0 4 3

URP-REGISTRO
EXPEDIENTE
ÚNICO

ESTE DOCUMENTO É UM ORI.
GINAL NÃO PODE SER
RETIRADO DESTA PASTA

COR SHF. 5

PMPA - DL	
SETOR:	10
QUADRA:	63
ESCALA:	1:1
DATA:	7. 8.
MONTAGEM:	
DESENHISTA:	Regina
CONFERENC:	Stau

MZ	UEU	QUART
01	032	055

Documento Original - Favor Não Retirar

BAIRRO 141 - MONT SERRAT

FACE 2

RUA TEN. CEL. FABRÍCIO PILAR

LOG. 901.

CTM- 8078297.

Nº INICIAL: 925.

Nº FINAL: 995.

Q. 126

MZ	UEU	QUART
01	032	057
Documento Original - Favor Não Retirar		

SIT. 1φ

RUA TEN. CEL. FABRÍCIO PILAR


LOG. 901

999
995

CTM- 8178105.
Nº INICIAL: 304.

63

FACE 1.
RUA ARTUR ROCHA.
LOG. 117.

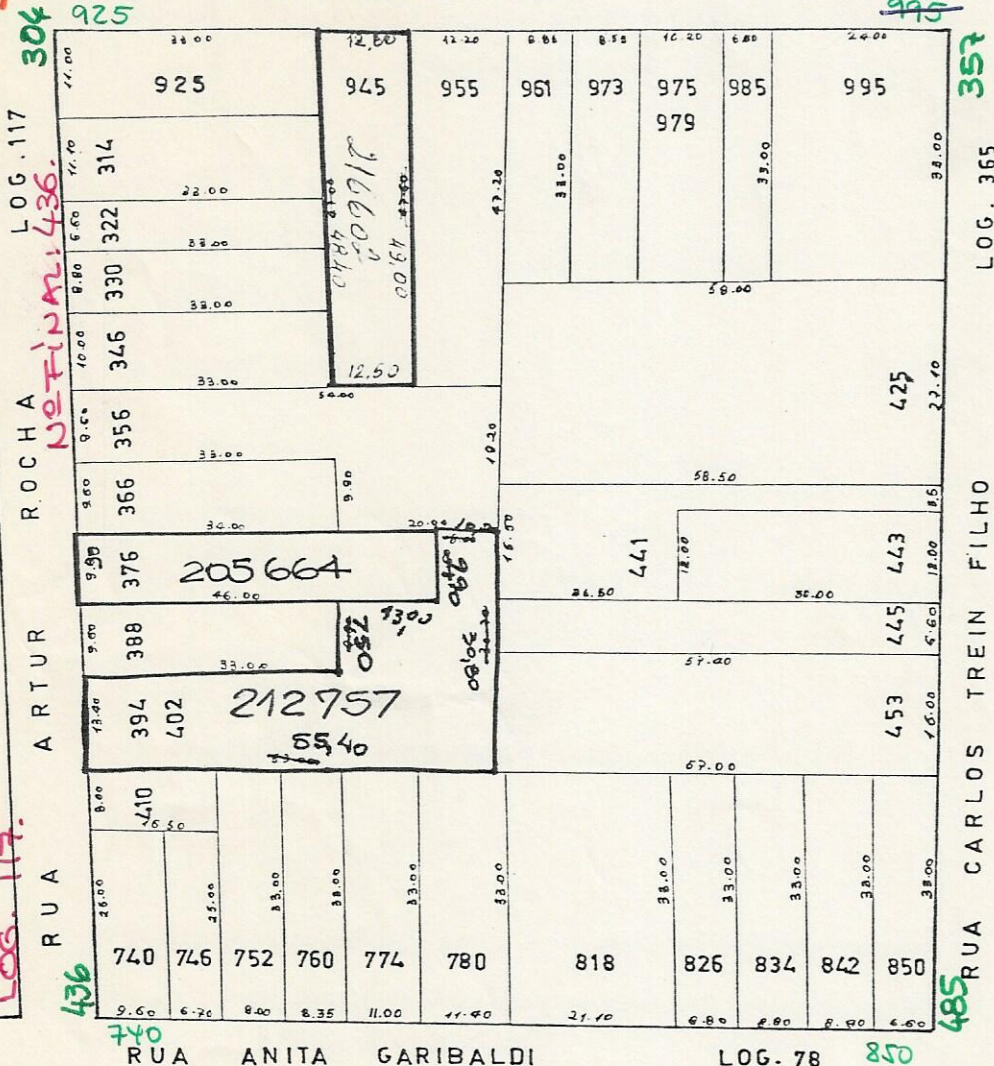

FACE 3.

RUA CARLOS T. FILHO.

LOG. 365.

CTM- 8178113.

Nº INICIAL: 357.

Nº FINAL: 485.

SIT. 1φ

Q. 122

OS.

FACE 4.

RUA ANITA

GARIBALDI.

LOG. 78.

CTM- 8178048.

Nº INICIAL: 740.

Nº FINAL: 850.

SIT. 1φ

Q. 128

1 2 3 1 1 5 0 4 5 //

URP-REGISTRO
EXPEDIENTE
ÚNICO

1
Nº ESTE DOCUMENTO É UM ORI.
GINAL NÃO PODE SER
RETIRADO DESTA PASTA

CONFERÊNCIA:

PMPA - DL

SETOR.: 10

QUADRA.: 127

MONTAGEM:

NEUSA

ESCALA: 1:1000

DATA: 29.4.70

DESENHISTA:

MARIA DA GRAÇA

Maria da Graça Guimarães

BAIRRO 141 - MONT SERRAT


FACE 2

R. CEL. BORDINI

CTM: 8079212

LOG: 0451

SIT 1φ

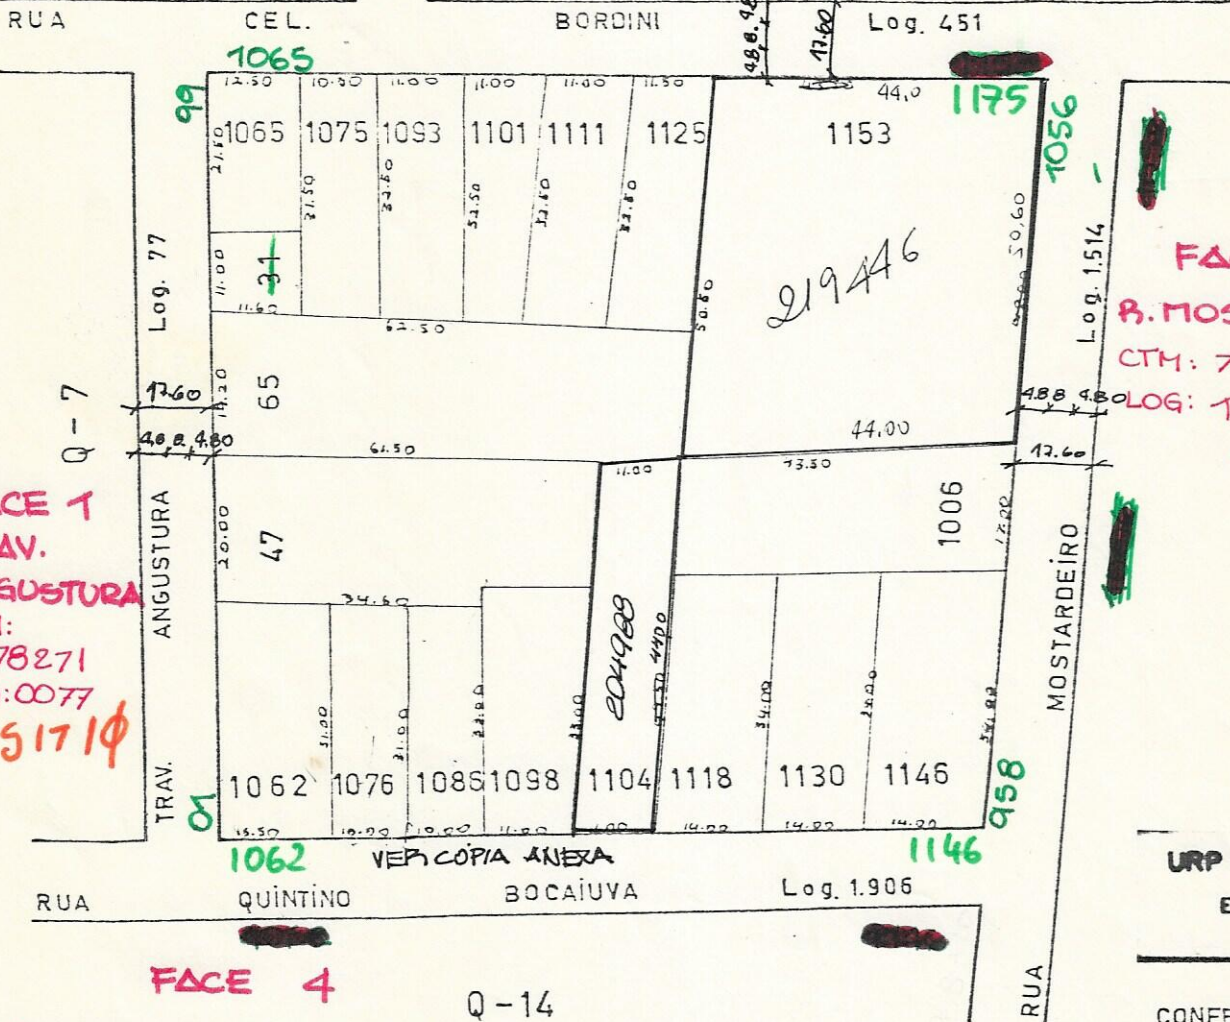

FACE 3

R. MOSTARDEIRO

CTM: 7978133

LOG: 1514

SIT 1φ

URP - REGISTRO

EXPEDIENTE
ÚNICO

CONFERÊNCIA: 7/4/24/4

PMD - DL

SETOR: 4

QUADRA: 8

MONTAGEM:
DULCELENA.

ESCALA: 1:1000

DATA: 16-2-70


1 2 3 1 1 3 0 1 5

CORSMF 5

1 N.º ESTE DOCUMENTO É UM ORIGINAL NÃO PODE SER RETIRADO DESTA PASTA

OR

BAIRRO 140 - M. VENTO

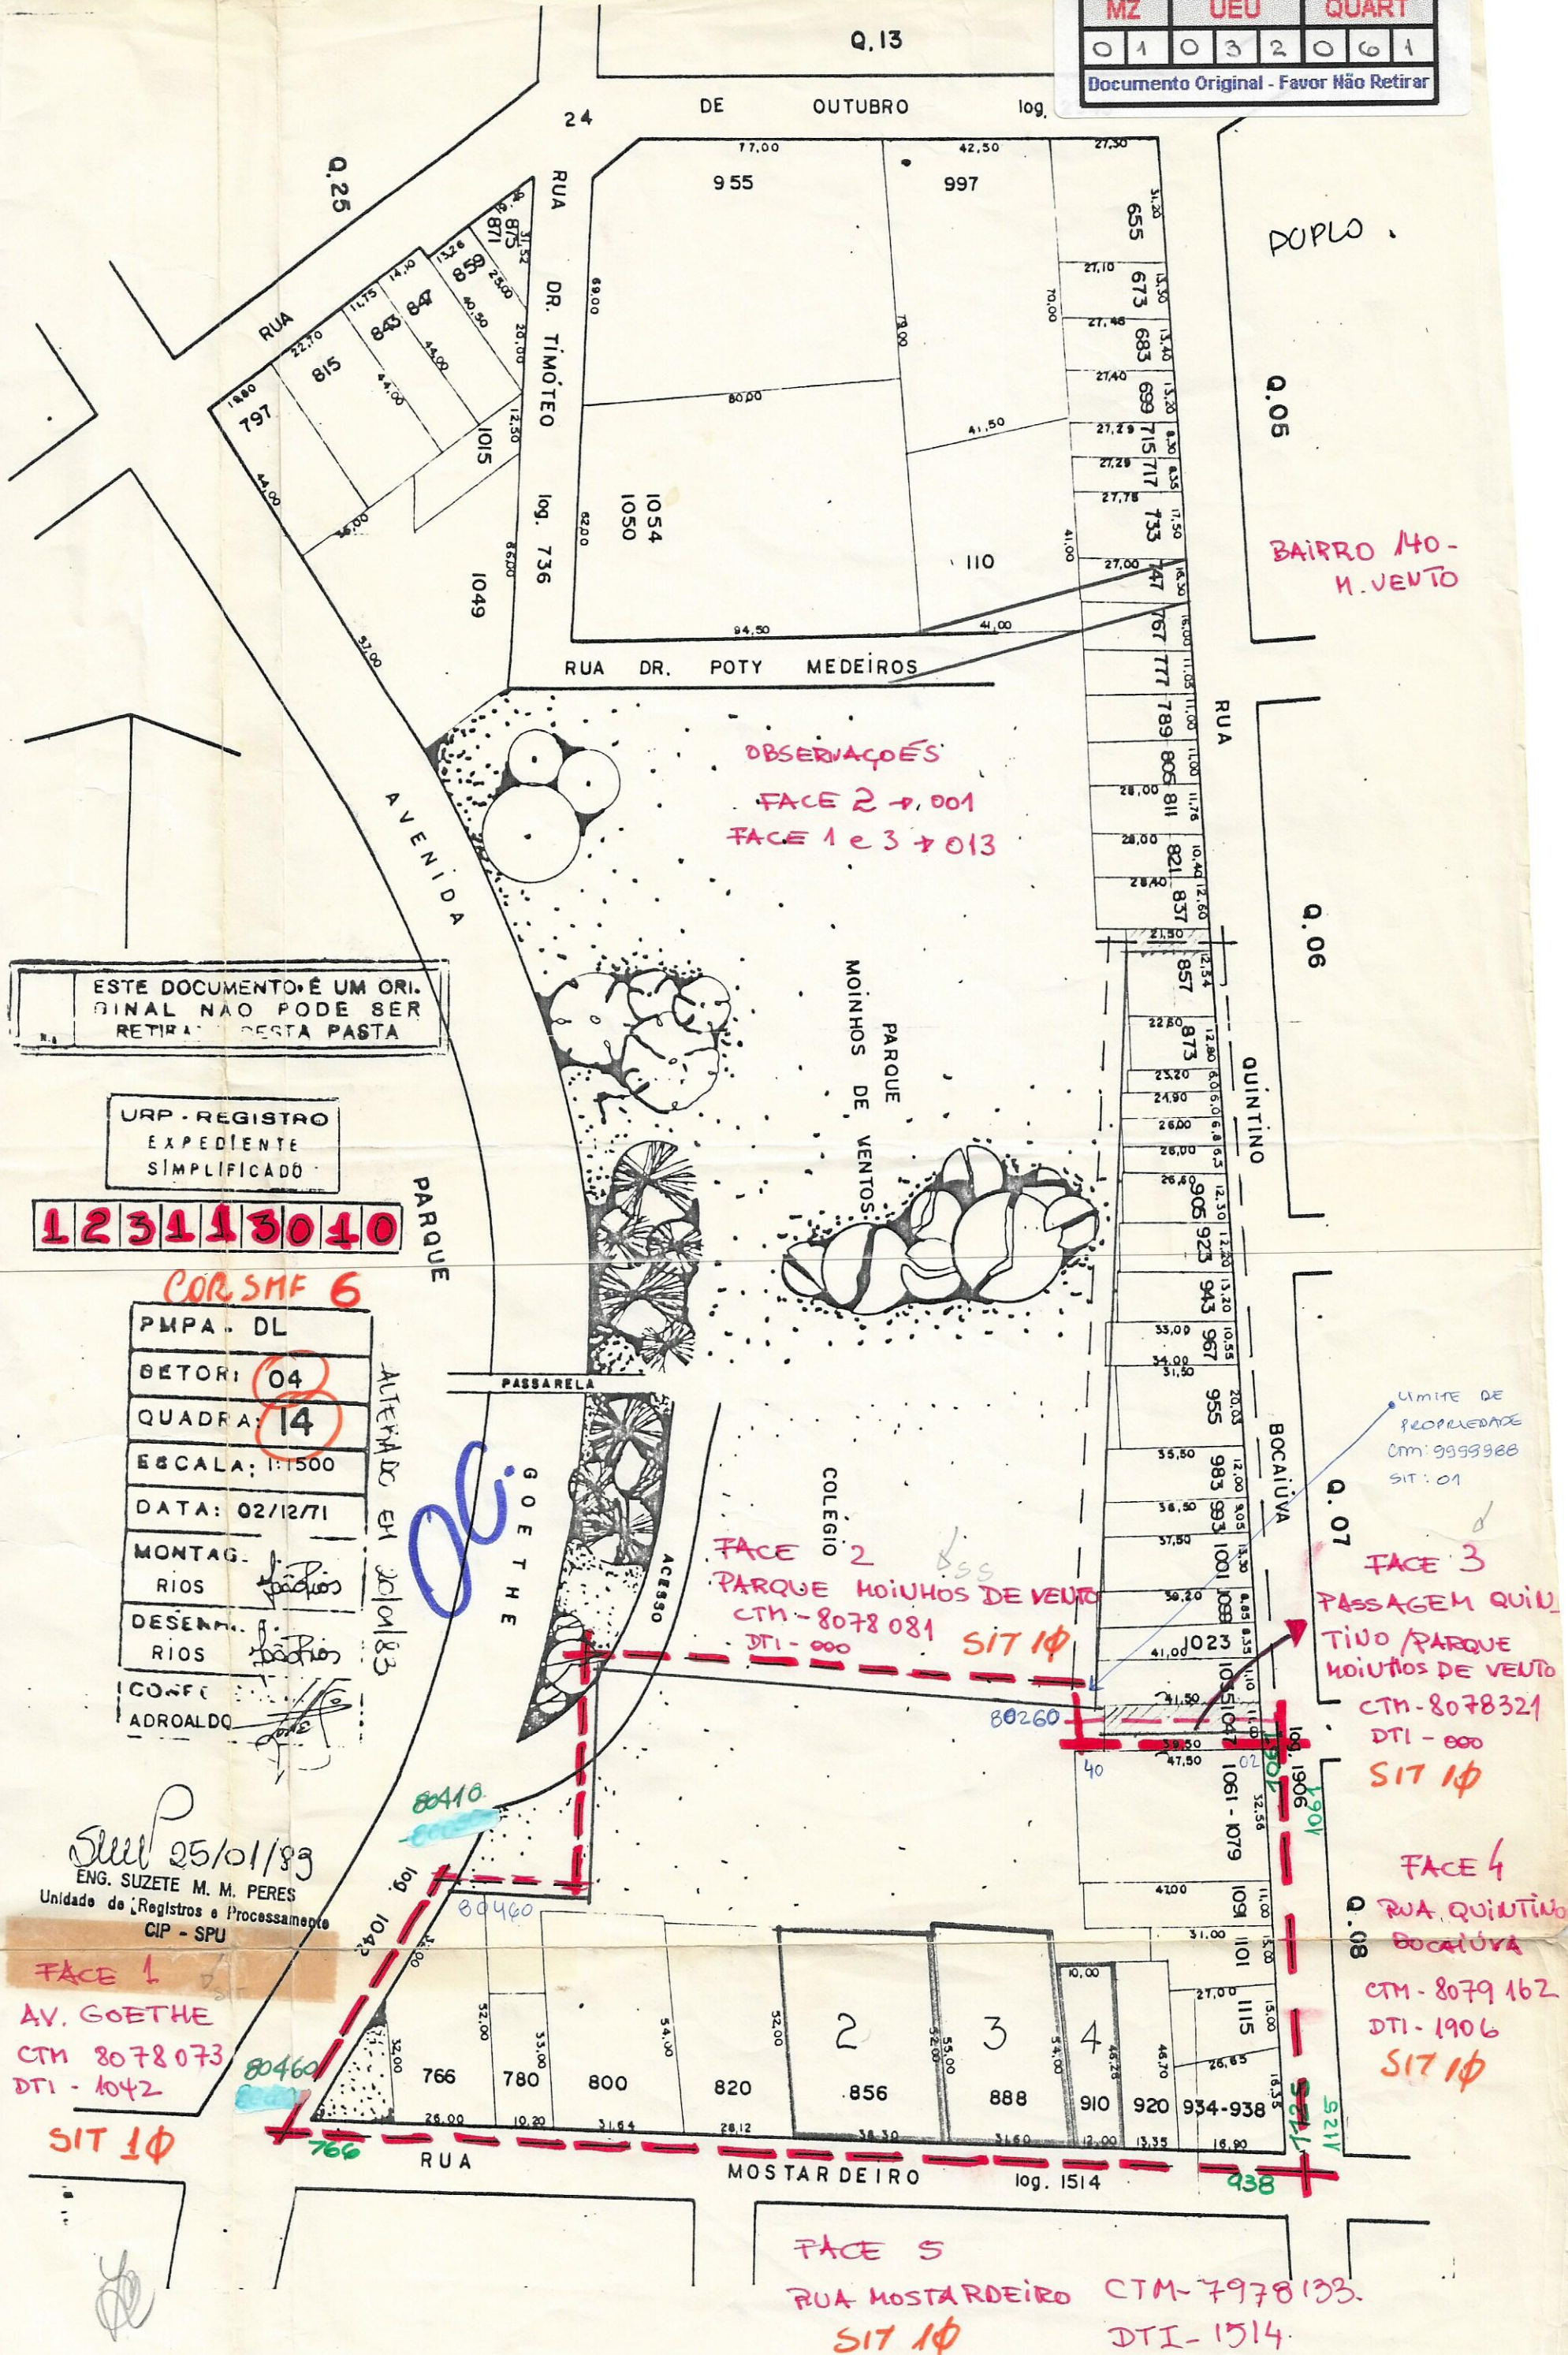

ESTE DOCUMENTO É UM ORIGINAL NÃO PODE SER RETIRADO DESTA PASTA

URP - REGISTRO
EXPEDIENTE
SIMPLIFICADO

1234113040

COR SMF 6

PMPA - DL	
BETORI	04
QUADRA	14
ESCALA	1:1500
DATA	02/12/71
MONTAG. RIOS	Adroaldo
DESENH. RIOS	Adroaldo
CONF. ADROALDO	

ALTERADO EM 30/01/83

25/01/83
ENG. SUZETE M. M. PERES
Unidade de Registros e Processamento
CIP - SPU

FACE 1
AV. GOETHE
CTM 8078073
DTI - 1042
SIT 1φ

FACE 2
PARQUE MOINHOS DE VENTO
CTM - 8078081
DTI - 000
SIT 1φ

FACE 3
PASSAGEM QUINTINO / PARQUE MOINHOS DE VENTO
CTM - 8078321
DTI - 000
SIT 1φ

FACE 4
RUA QUINTINO BOCAIUVA
CTM - 8079162
DTI - 1906
SIT 1φ

FACE 5
RUA MOSTARDEIRO
CTM - 7978133
DTI - 1514
SIT 1φ