



NOTAS GERAIS

1 - SISTEMA DE COORDENADAS EM PROJEÇÃO UTM, PARTINDO DE VÉRTICE AFERIDO E HOMOLOGADO PELO IBGE E FORNECIDO ATRAVÉS DA RBMC;

2 - SISTEMA DE COORDENADAS UTM - FUSO 22J;

3 - O SISTEMA PLANIMÉTRICO TEM COMO REFERÊNCIA O DATUM HORIZONTAL SIRGAS 2000;

4 - O SISTEMA ALTIMÉTRICO TEM COMO REFERÊNCIA O DATUM VERTICAL IMBITUBA;

CONVENÇÕES

ALINHAMENTO PREDIAL

MEIO-FIO

FAIXA DE SEGURANÇA LT 69 kV PAL 14 - DMAE 1

LT 69 kV PAL 14 - DMAE 1

DIVISA DE PROPRIEDADE

CERCA

CARRO CONDUTORES

DIVISA DA SUBESTAÇÃO

SITUAÇÃO

00	25/05/2021	EMIÇÃO INICIAL	VAR
REVISÃO	DATA	DESCRIÇÃO	REVISOR
01	21/06/2021	MOD. POSTES Nº 07, 08, 09, 10, 11, 12, 13, 14, 15, 16, 17, 18, 19, 20, 23, 24, 25, 26, 27, 28, 29, 46, 64, 67, 68, 69 E 70	VAR
02	05/08/2021	MODIFICAÇÕES CONFORME TRATATIVAS COM O DMAE E MEDIÇÕES GEORADAR	VAR
03	17/08/2021	PI6, PI6 E P71 - P75 COTADO DISTÂNCIA EM RELAÇÃO AO MEIO FIO OU CERCA / ALTERAÇÃO NA NOTA DE ESCAVAÇÃO MANUAL	VAR
04	25/11/2024	COMO CONSTRUÍDO	JMGJ

EMIÇÃO COMO CONSTRUÍDO:

PROJETO:

Resp.Téc. CREA

Engº Vitor Real R8190758

PARCERIA:

Resp.Téc. CREA

Engº Felipe Dornelles R8228963

Auto/Desenho

VAR

GRUPO equatorial ENERGIA

Resp.Téc. CREA

Vitor Dantas Rodrigues 2008126291/RJ

Auto/Desenho

Victor Faria

LT 69 kV PORTO ALEGRE 14 - DMAE 1

PLANTA CADASTRAL COM LOCAÇÃO DAS ESTRUTURAS

Nº DESENHO: PROLT-20-PE-08-380

Nº CLIENTE: -

FOLHA: 1/12



NOTAS GERAIS

1 - SISTEMA DE COORDENADAS EM PROJEÇÃO UTM, PARTINDO DE VÉRTICE AFERIDO E HOMOLOGADO PELO IBGE E FORNECIDO ATRAVÉS DA RBMC;
2 - SISTEMA DE COORDENADAS UTM - FUSO 22J;
3 - O SISTEMA PLANIMÉTRICO TEM COMO REFERÊNCIA O DATUM HORIZONTAL SIRGAS 2000;
4 - O SISTEMA ALTIMÉTRICO TEM COMO REFERÊNCIA O DATUM VERTICAL IMBITUBA;

CONVENÇÕES

ALINHAMENTO PREDIAL

MEIO-FIO

FAIXA DE SEGURANÇA LT 69 kV PAL 14 - DMAE 1

DMAE

DIVISA DE PROPRIEDADE

CARGO CONDUTORES LT 69 kV PAL 14 - DMAE 1

DIVISA DA SUBESTAÇÃO

CERCA

SITUAÇÃO

00	25/05/2021	EMIÇÃO INICIAL	VAR
REVISÃO	DATA	DESCRIÇÃO	REVISOR
01	21/06/2021	MOD. POSTES Nº 07, 08, 09, 10, 11, 12, 13, 14, 15, 16, 17, 18, 19, 20, 23, 24, 25, 26, 27, 28, 29, 46, 64, 67, 68, 69 E 70	VAR
02	05/08/2021	MODIFICAÇÕES CONFORME TRATATIVAS COM O DMAE E MEDIÇÕES GEORADAR	VAR
03	17/08/2021	P65, P66 E P71 - P75 COTADO DISTÂNCIA EM RELAÇÃO AO MEIO FIO OU CERCA / ALTERAÇÃO NA NOTA DE ESCAVAÇÃO MANUAL	VAR
04	25/11/2024	COMO CONSTRUÍDO	JMGJ

EMIÇÃO COMO CONSTRUÍDO:

PROJETO:

Resp.Téc. CREA

Engº Vitor Real RS190758

Resp.Téc. CREA

Engº Felipe Donelles RS228953

Autor/Desenho

VAR

PARCERIA:

Resp.Téc. CREA

Vitor Dantas Rodrigues 2008126291/RJ

Resp.Téc. CREA

VAR

Autor/Desenho

Victor Faria

LT 69 kV PORTO ALEGRE 14 - DMAE 1

PLANTA CADASTRAL COM LOCAÇÃO DAS ESTRUTURAS

Nº DESENHO: PROLT-20-PE-08-380

Nº CLIENTE: -

FOLHA: 2/12

- 1 - SISTEMA DE COORDENADAS EM PROJEÇÃO UTM, PARTINDO DE VÉRTICE AFERIDO E HOMOLOGADO PELO IBGE E FORNECIDO ATRAVÉS DA RBMC;
- 2 - SISTEMA DE COORDENADAS UTM - FUSO 22J;
- 3 - O SISTEMA PLANIMÉTRICO TEM COMO REFERÊNCIA O DATUM HORIZONTAL SIRGAS 2000;
- 4 - O SISTEMA ALTIMÉTRICO TEM COMO REFERÊNCIA O DATUM VERTICAL IMBITUBA;

— ALINHAMENTO PREDIAL — EXLO LT 69 kV PAL 14 — CABOS CONDUTORES
— MEIO-FIXO — DIVISA DE PROPRIEDADE LT 69 kV PAL 14 — DMAE 1
— FAIXA DE SEGURANÇA LT 69 kV PAL 14 — DMAE 1 — DIVISA DA SUBESTAÇÃO
— X — X — CERCA

00	25/05/2021	EMISSÃO INICIAL	VAR
REVISÃO	DATA	DESCRIÇÃO	REVISOR
01	21/06/2021	MOD. POSTES Nº 07, 08, 09, 10, 11, 12, 13, 14, 15, 16, 17, 18, 19, 20, 23, 24, 25, 26, 27, 28, 29, 45, 64, 67, 68, 69 E 70	VAR
02	05/08/2021	MODIFICAÇÕES CONFORME TRATATIVAS COM O DMAE E MEDIÇÕES GEODAR	VAR
03	17/08/2021	P65, P66 E P71 - P75 COTADO DISTÂNCIA EM RELAÇÃO AO MEIO FIO OU CERCA / ALTERAÇÃO NA NOTA DE ESCAVAÇÃO MANUAL	VAR
04	25/11/2024	COMO CONSTRUÍDO	JMGJ

CEE
DISTRIBUIÇÃO

GRUPO
equatorial
ENERGIA

PROJETO:

PRO  **LT**

Experiência de Gestão de Transmissão LT

Resp.Téc.	Eng° Vitor Rissi
CREA	RS190758
Resp.Téc.	Eng° Felipe Dornelles
CREA	RS226953
Audat/Denuncia	MAP

PARCERIA:	Resp.Téc.	Vitor Dantas Rodrigues
	CREA	2008126291/RJ
	Resp.Téc.	-
	CREA	-
	Assinatura	Vitor Dantas Rodrigues


LT 69 kV PORTO ALEGRE 14 - DMAE 1


PLANTA CADASTRAL COM LOCAÇÃO DAS ESTRUTURAS

Nº DESENHO: PROLT-20-PE-08-380

Nº CLIENTE:	
-------------	--

FOLHA: 3/12

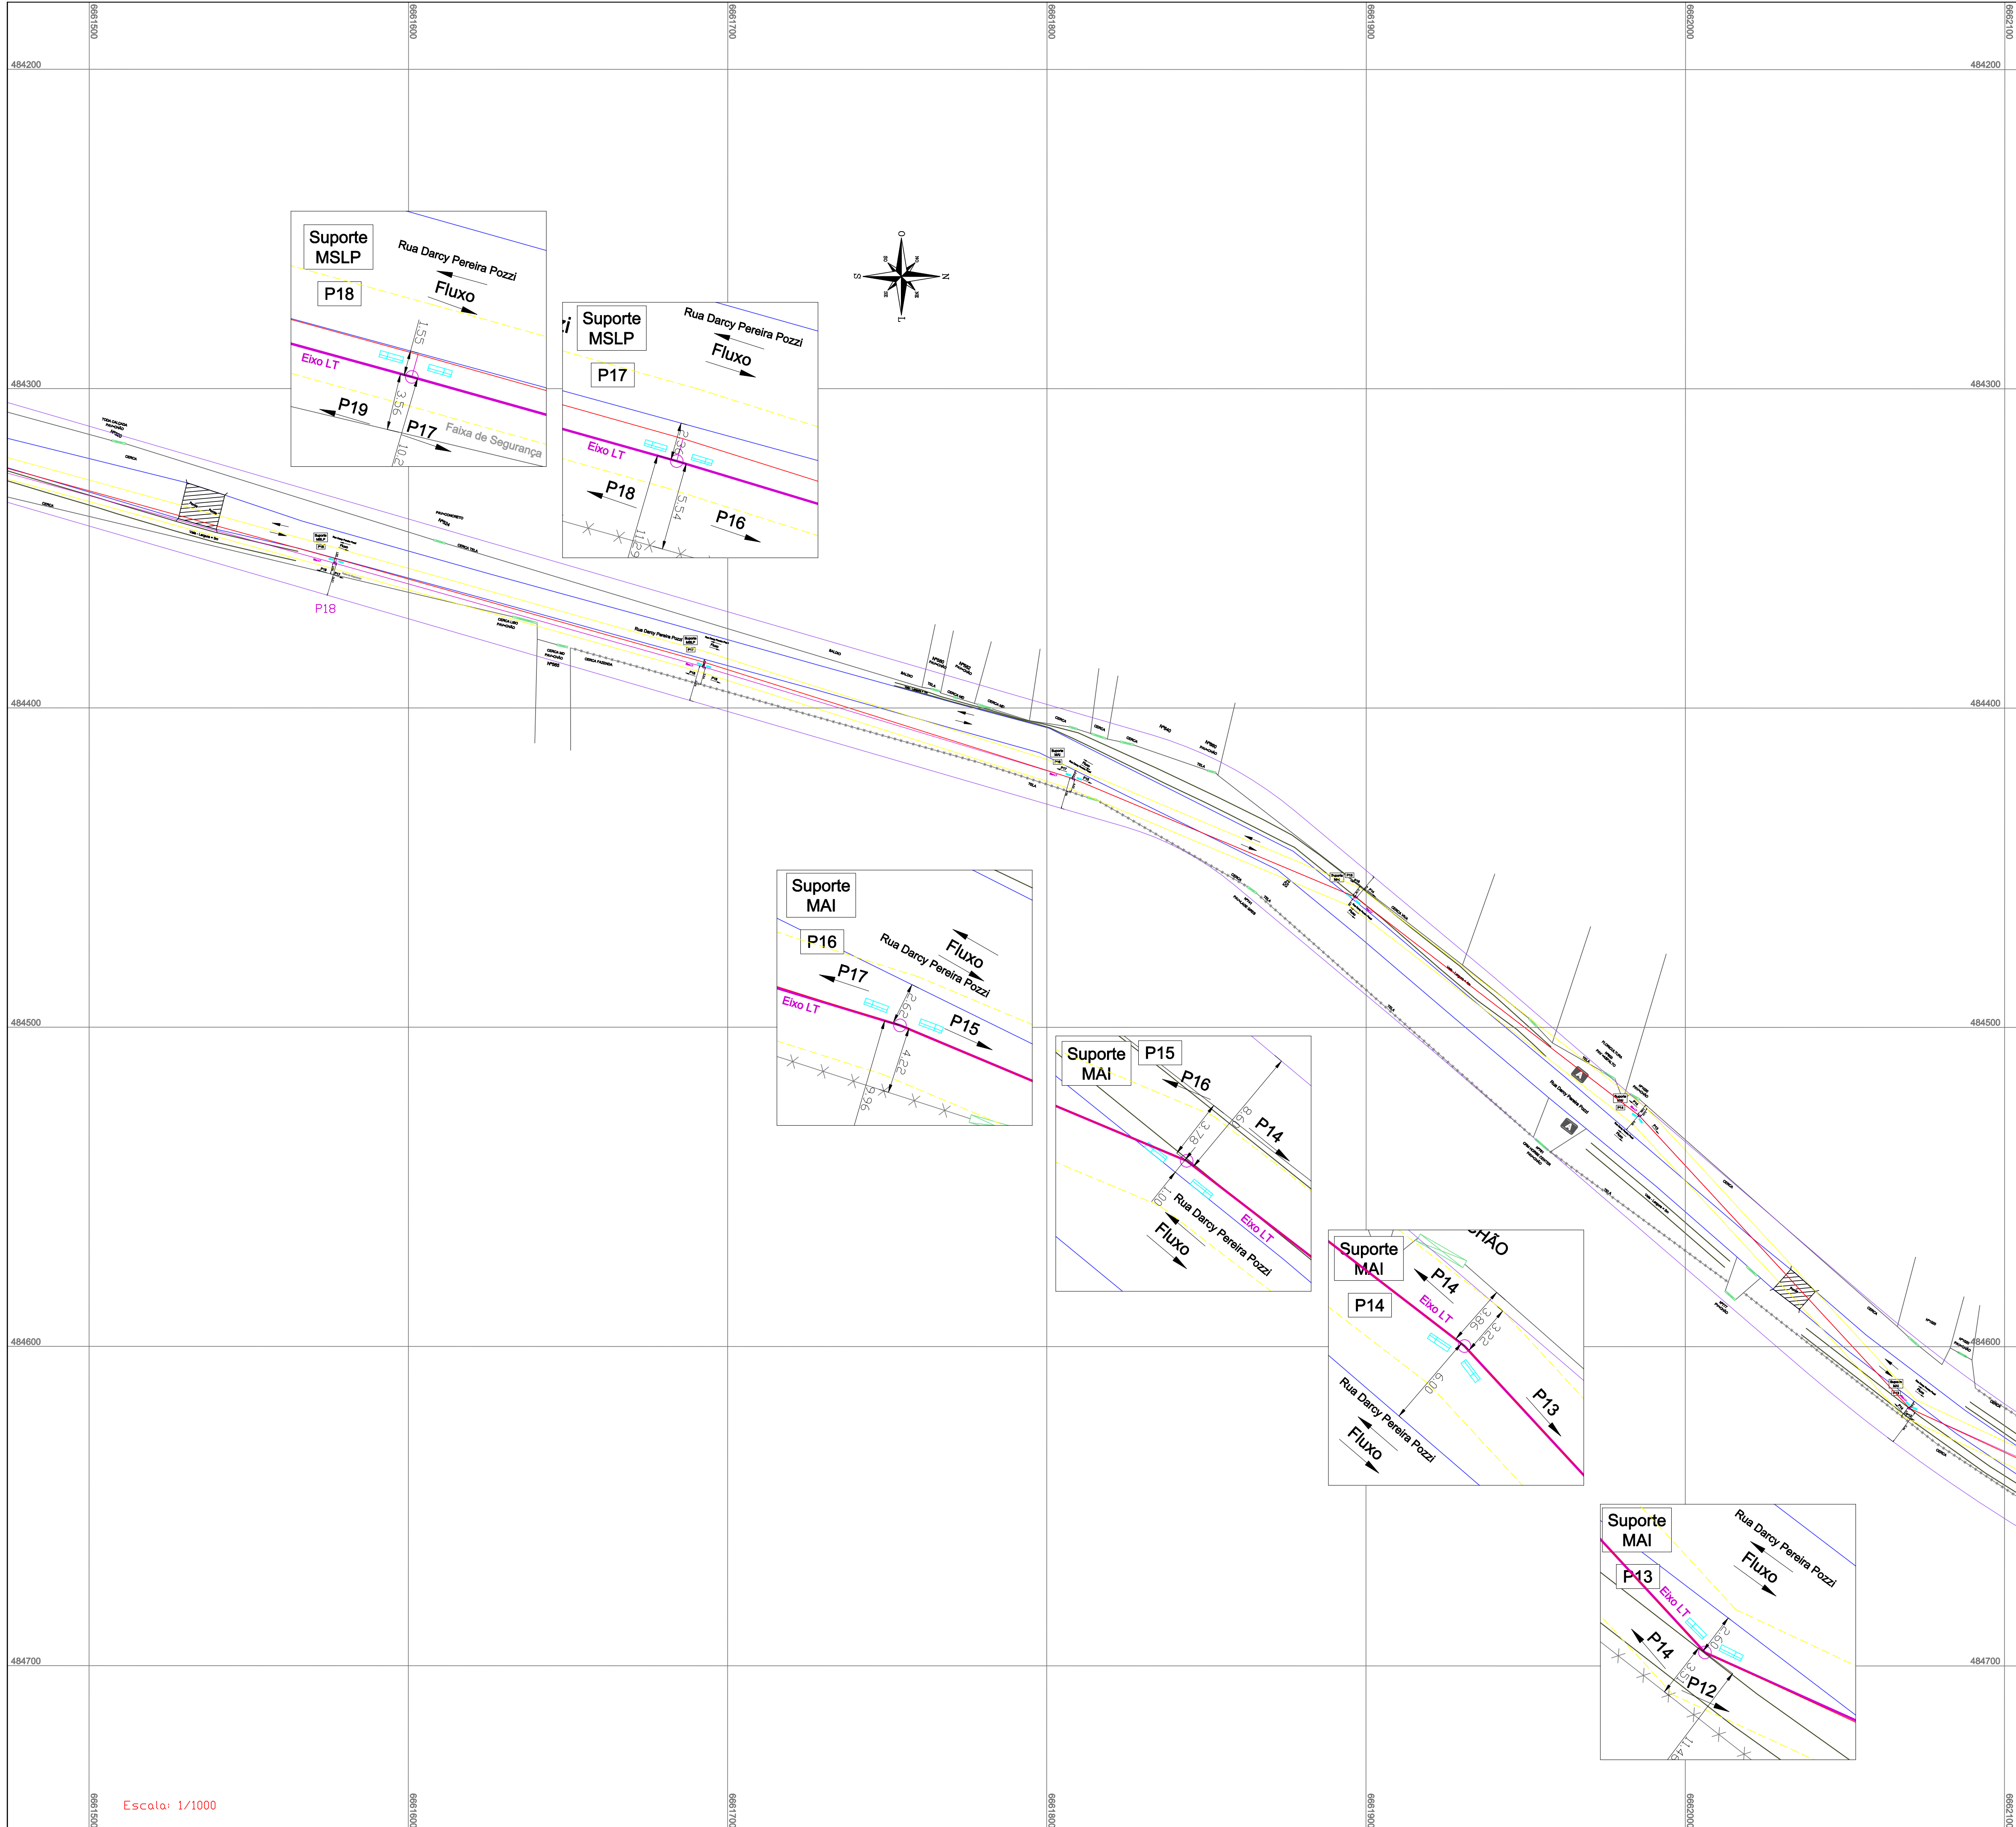

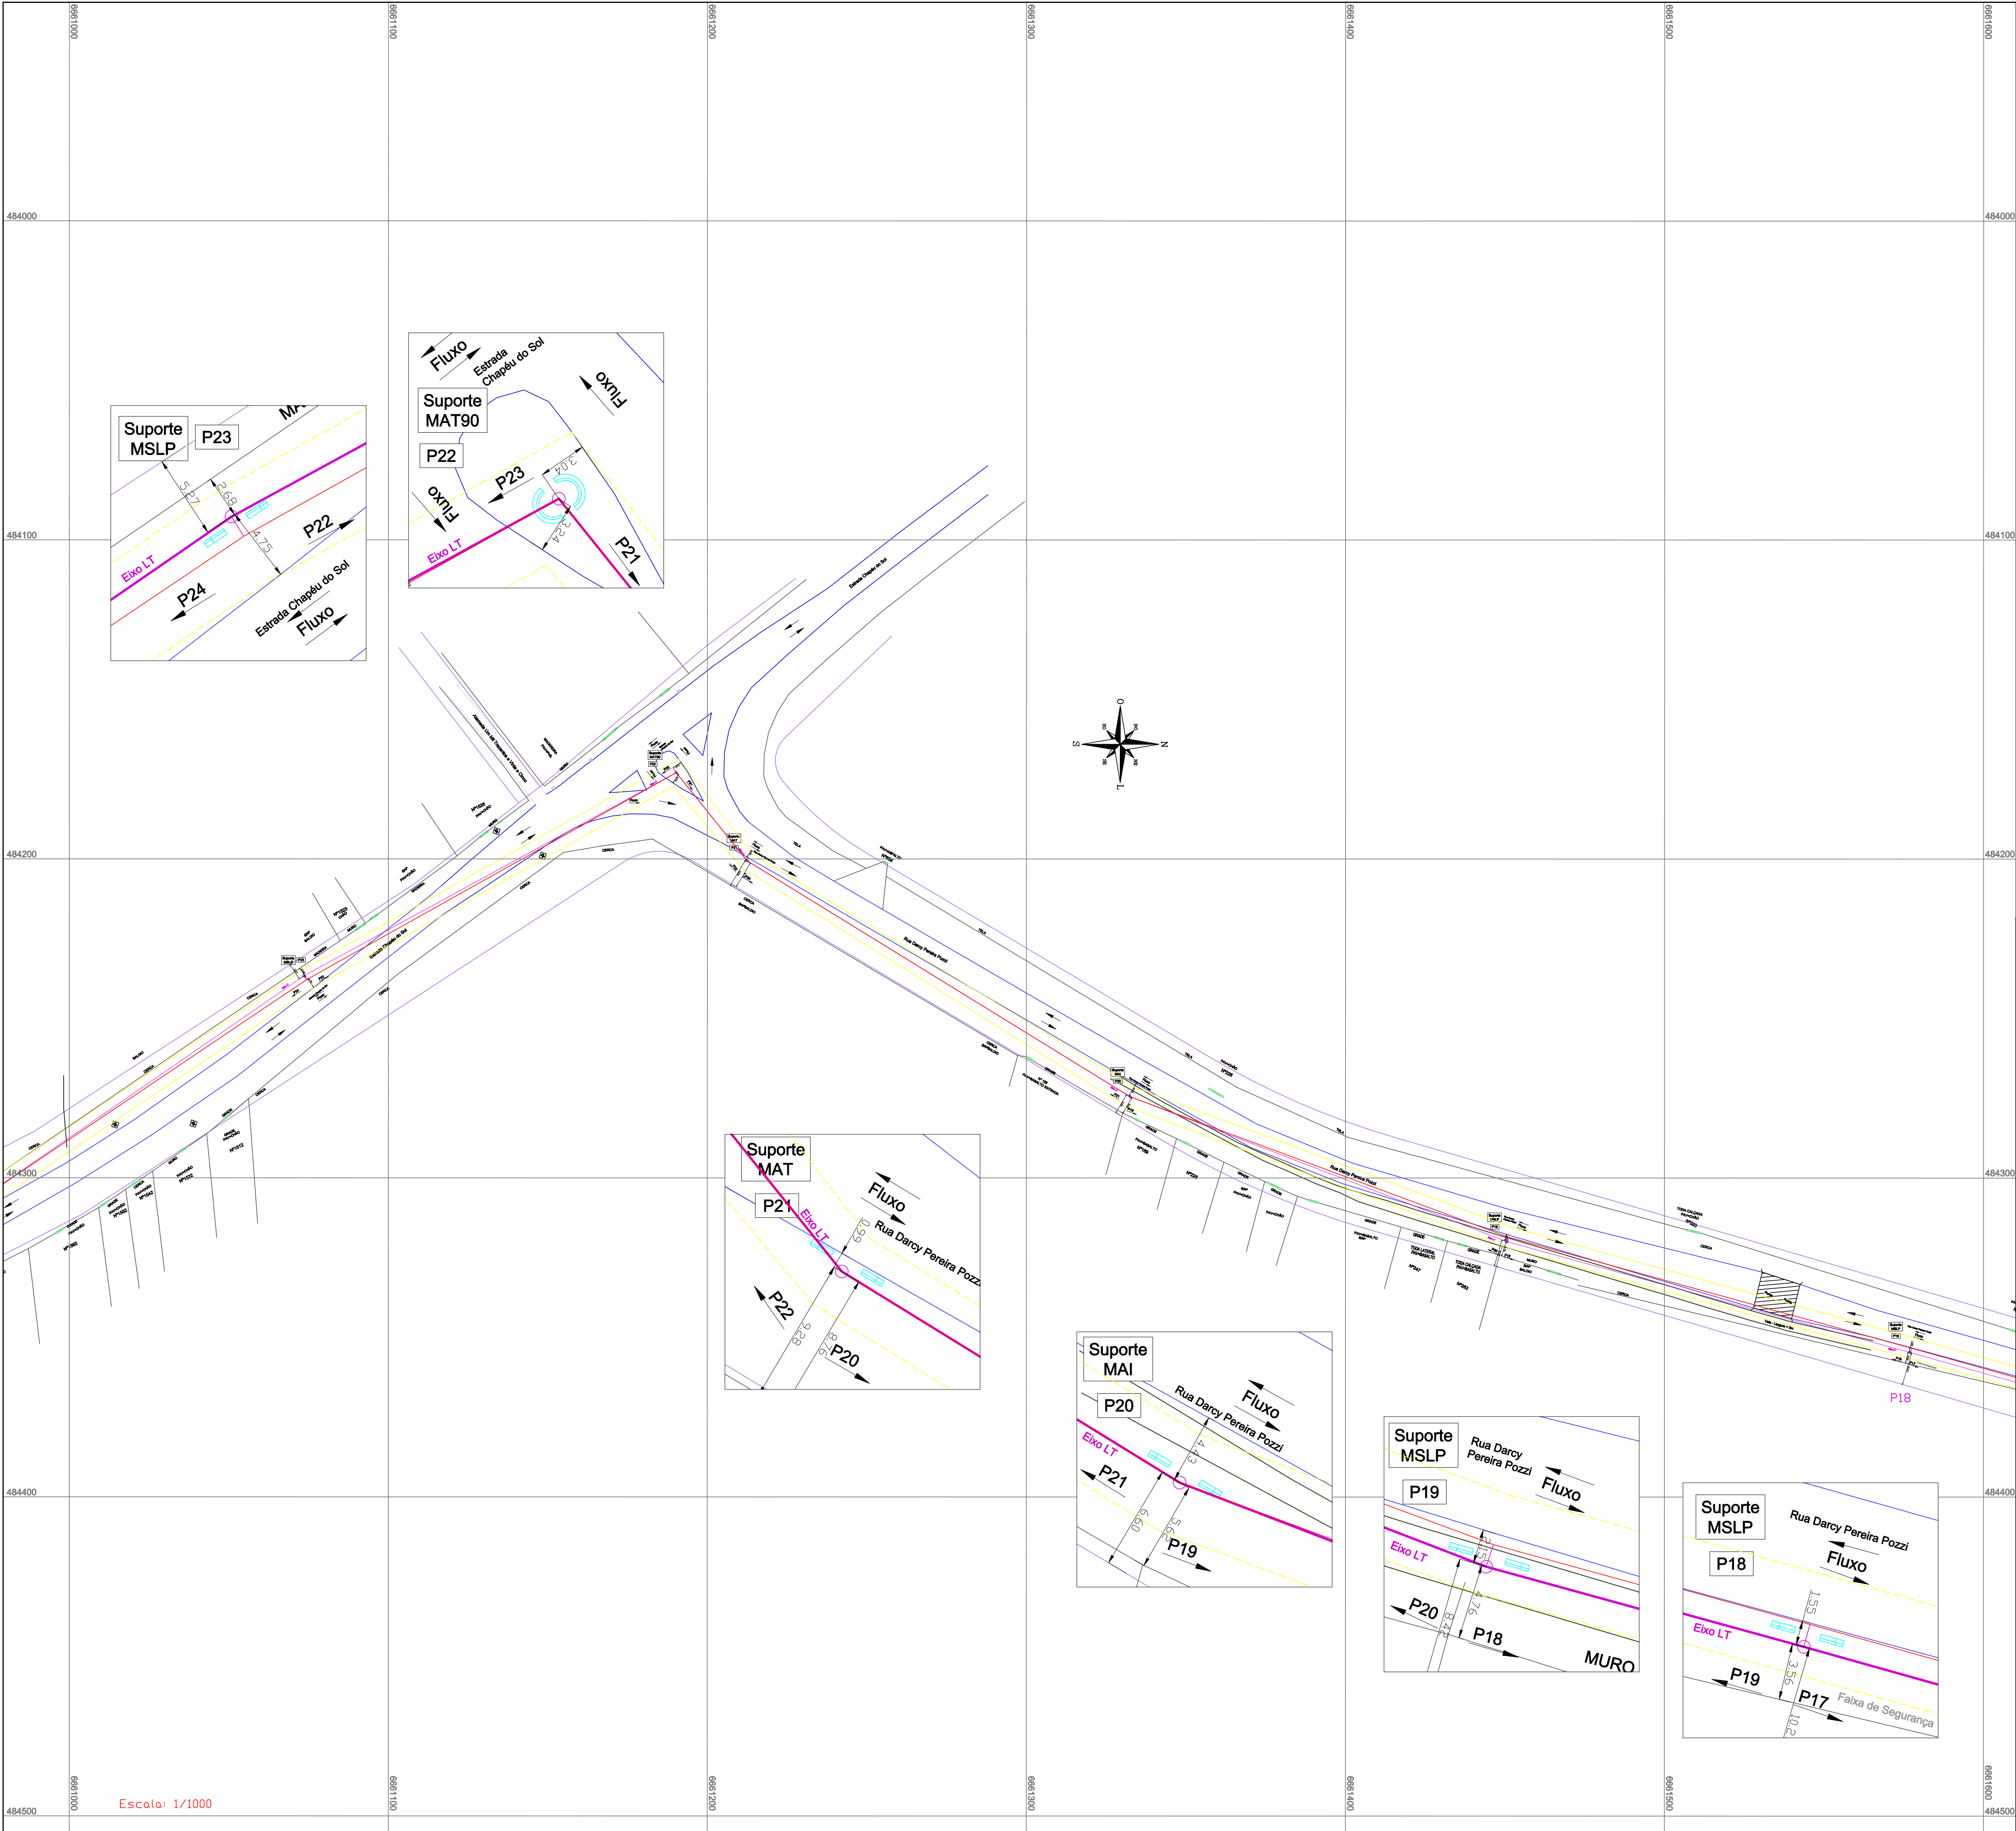

NOTAS GERAIS

1 - SISTEMA DE COORDENADAS EM PROJEÇÃO UTM, PARTINDO DE VÉRTICE AFERIDO E HOMOLOGADO PELO IBGE E FORNECIDO ATRAVÉS DA RBMC;
2 - SISTEMA DE COORDENADAS UTM - FUSO 22J;
3 - O SISTEMA PLANIMÉTRICO TEM COMO REFERÊNCIA O DATUM HORIZONTAL SIRGAS 2000;
4 - O SISTEMA ALTIMÉTRICO TEM COMO REFERÊNCIA O DATUM VERTICAL IMBITUBA;

CONVENÇÕES

ALINHAMENTO PREDIAL

MEIO-FIO

FAIXA DE SEGURANÇA LT 69 kV PAL 14 - DMAE 1

LT 69 kV PAL 14 - DMAE 1

DIVISA DE PROPRIEDADE

CARRO CONDUTORES LT 69 kV PAL 14 - DMAE 1

DIVISA DA SUBESTAÇÃO

CERCA

SITUAÇÃO

00	25/05/2021	EMIÇÃO INICIAL	VAR
REVISÃO	DATA	DESCRIÇÃO	REVISOR
01	21/06/2021	MOD. POSTES Nº 07, 08, 09, 10, 11, 12, 13, 14, 15, 16, 17, 18, 19, 20, 23, 24, 25, 26, 27, 28, 29, 46, 64, 67, 68, 69 E 70	VAR
02	05/08/2021	MODIFICAÇÕES CONFORME TRATATIVAS COM O DMAE E MEDIÇÕES GEORADAR	VAR
03	17/08/2021	P65, P66 E P71 - P75 COTADO DISTÂNCIA EM RELAÇÃO AO MEIO FIO OU CERCA / ALTERAÇÃO NA NOTA DE ESCAVAÇÃO MANUAL	VAR
04	25/11/2024	COMO CONSTRUÍDO	JMGJ

EMIÇÃO COMO CONSTRUÍDO:

CEEE DISTRIBUIÇÃO

GRUPO equatorial ENERGIA

PROJETO:

Resp.Téc: Engº Vitor Real
CREA RS190758
Resp.Téc: Engº Felipe Dornelles
CREA RS228963
Autor/Desenho: VAR

PARCERIA:

Resp.Téc: Vitor Dantas Rodrigues
CREA 200812629/URJ
Resp.Téc: CREA
Autor/Desenho: Victor Faria


LT 69 kV PORTO ALEGRE 14 - DMAE 1

PLANTA CADASTRAL COM LOCAÇÃO DAS ESTRUTURAS

Nº DESENHO: PROLT-20-PE-08-380

Nº CLIENTE: -

FOLHA: 4/12

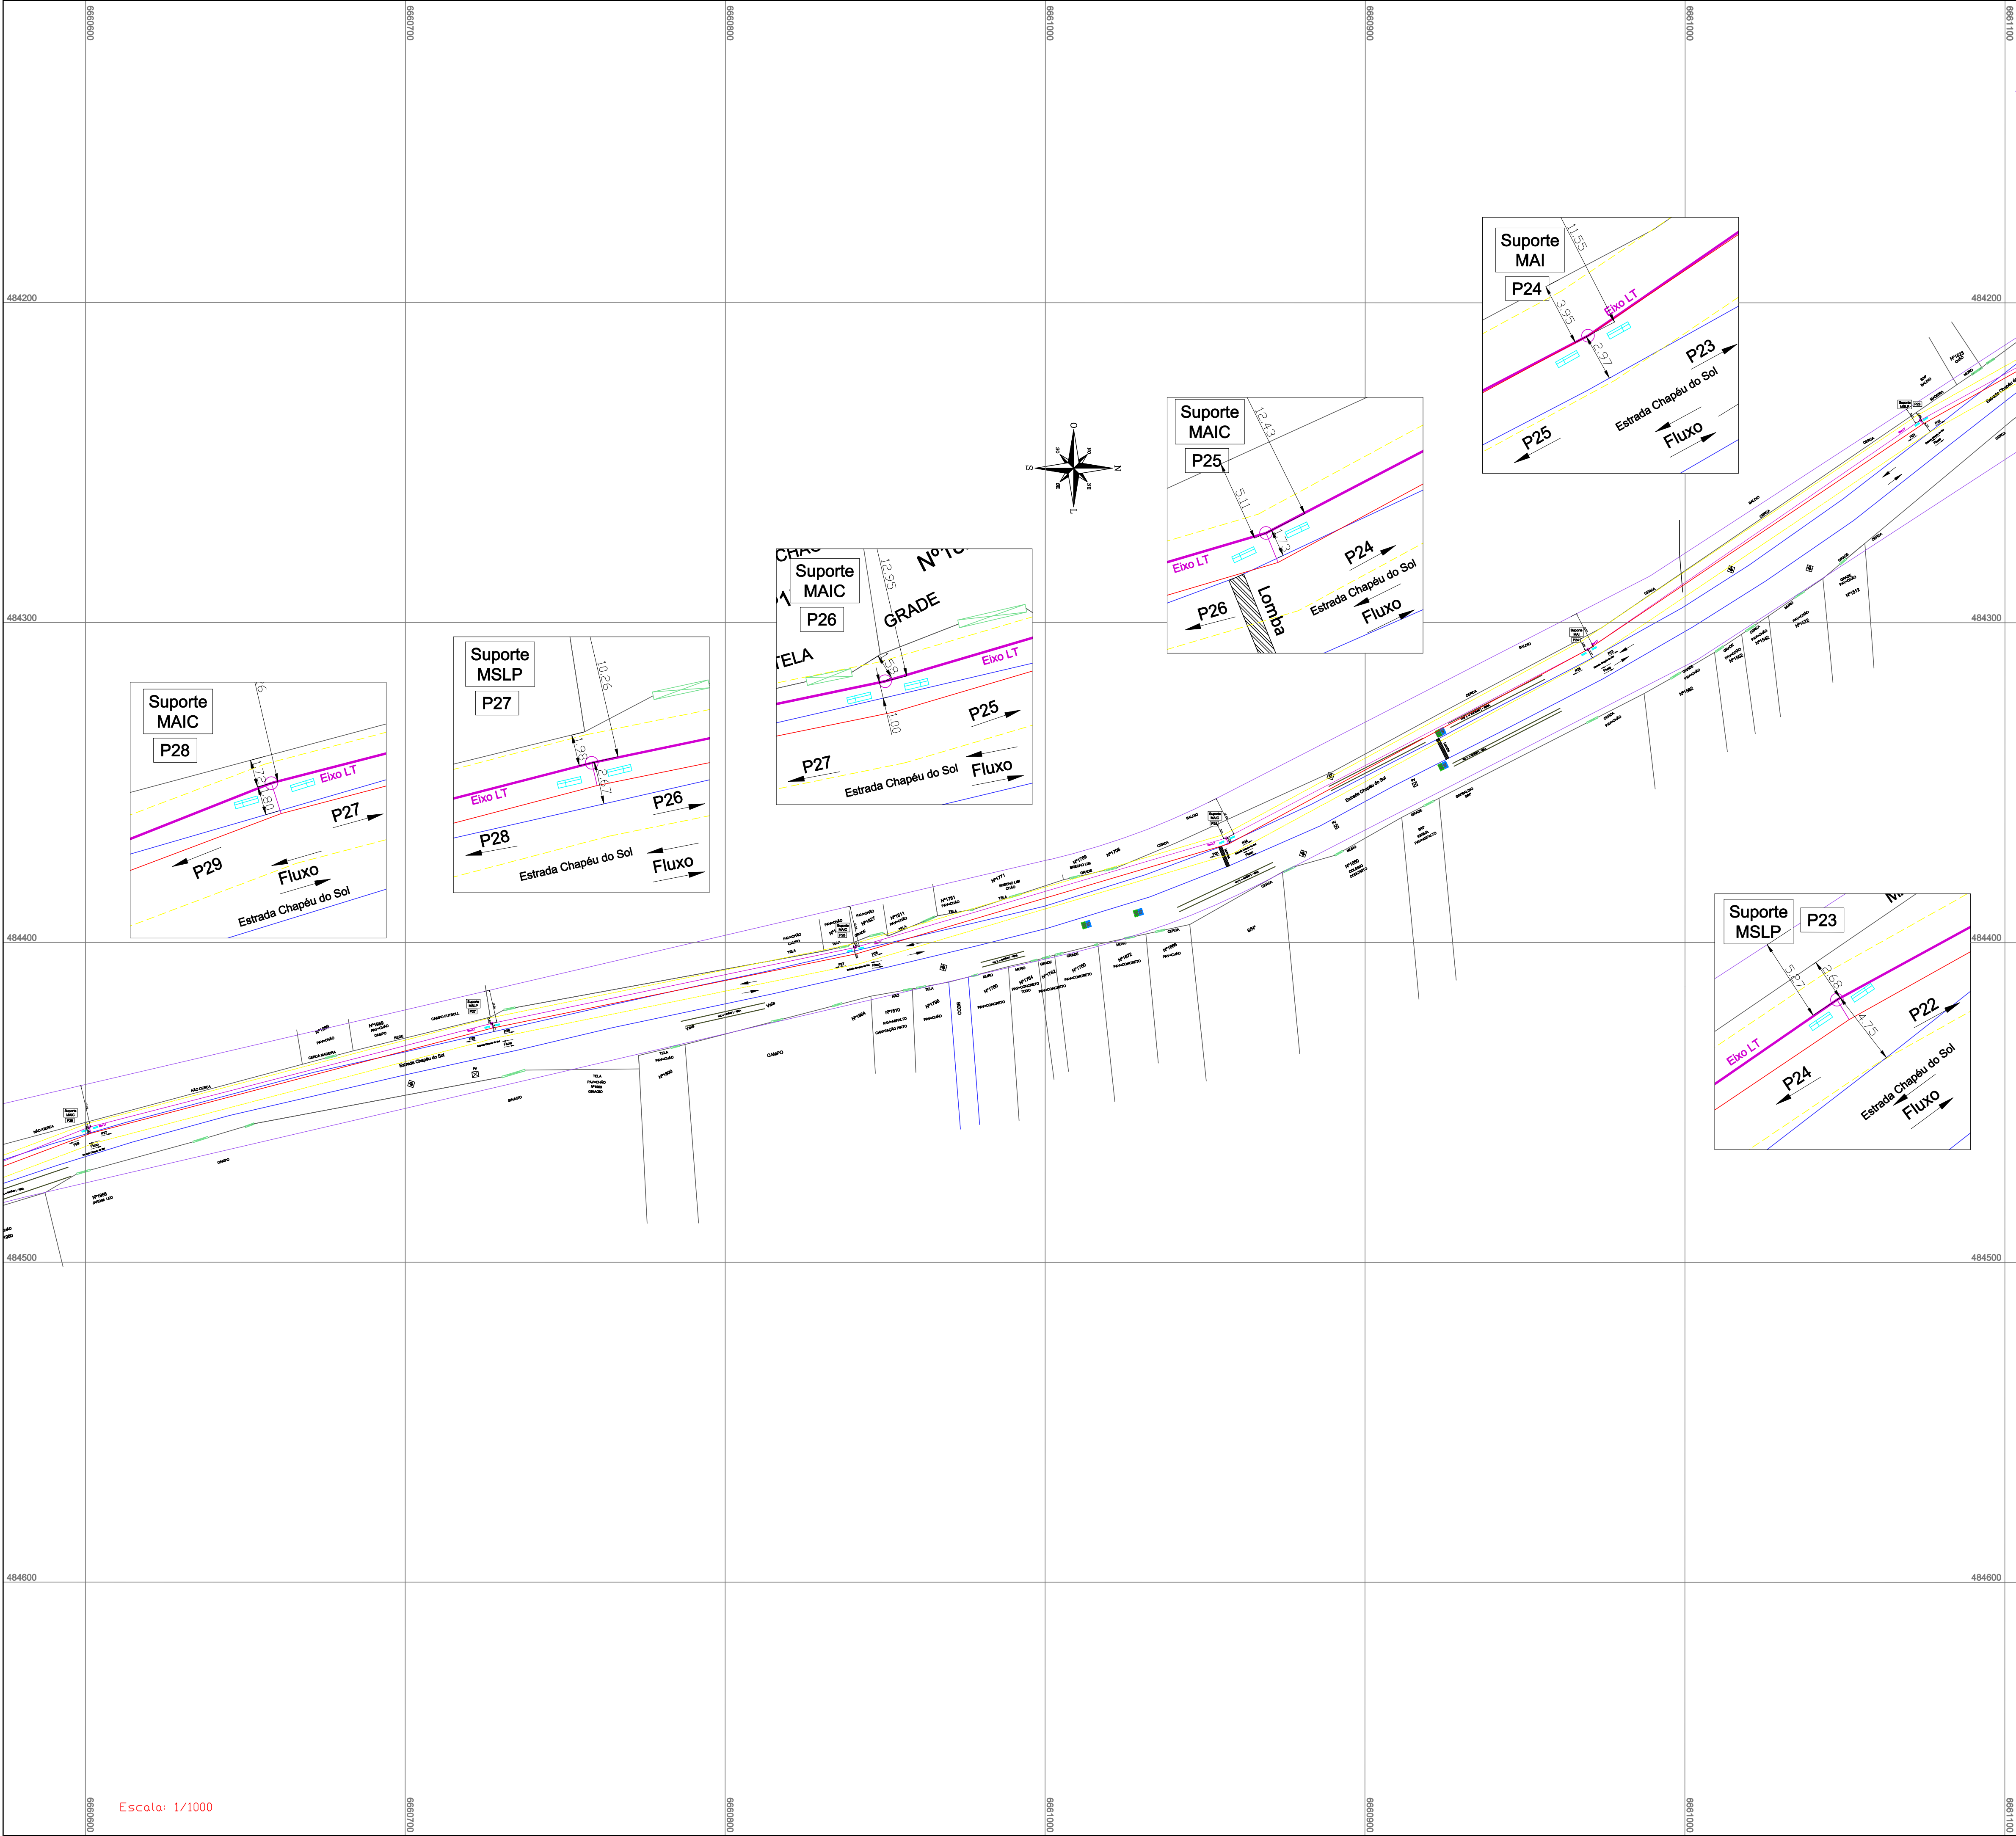

NOTAS GERAIS

1 - SISTEMA DE COORDENADAS EM PROJEÇÃO UTM, PARTINDO DE VÉRTICE AFERIDO E HOMOLOGADO PELO IBGE E FORNECIDO ATRAVÉS DA RBMC;
2 - SISTEMA DE COORDENADAS UTM - FUSO 22J;
3 - O SISTEMA PLANIMÉTRICO TEM COMO REFERÊNCIA O DATUM HORIZONTAL SIRGAS 2000;
4 - O SISTEMA ALTIMÉTRICO TEM COMO REFERÊNCIA O DATUM VERTICAL IMBITUBA;

CONVENÇÕES

ALINHAMENTO PREDIAL

DMAE

MÉDIO-FIO

FAIXA DE SEGURANÇA LT 69 kV PAL 14 - DMAE 1

CARRO CONDUTORES LT 69 kV PAL 14 - DMAE 1

DIVISA DE PROPRIEDADE

DIVISA DA SUBESTAÇÃO

CERCA

SITUAÇÃO

00	25/05/2021	EMISSÃO INICIAL		VAR
REVISÃO	DATA	DESCRIÇÃO		REVISOR
01	21/06/2021	MOD. POSTES Nº 07, 08, 09, 10, 11, 12, 13, 14, 15, 16, 17, 18, 19, 20, 23, 24, 25, 26, 27, 28, 29, 46, 64, 67, 68, 69 E 70		VAR
02	05/08/2021	MODIFICAÇÕES CONFORME TRATATIVAS COM O DMAE E MEDIÇÕES GEORADAR		VAR
03	17/08/2021	P65, P66 E P71 - P75 COTADO DISTÂNCIA EM RELAÇÃO AO MÉDIO FIO OU CERCA / ALTERAÇÃO NA NOTA DE ESCAVAÇÃO MANUAL		VAR
04	25/11/2024	COMO CONSTRUÍDO		JMGJ

EMIÇÃO COMO CONSTRUÍDO:

CEEE DISTRIBUIÇÃO

GRUPO equatorial ENERGIA

PROJETO:

Resp.Téc. CREA RS190758

Resp.Téc. CREA RS228963

Auto/Desenho

PARCERIA:

Resp.Téc. CREA 200812629/URJ

Resp.Téc. CREA

Auto/Desenho

VAR


LT 69 kV PORTO ALEGRE 14 - DMAE 1

PLANTA CADASTRAL COM LOCAÇÃO DAS ESTRUTURAS

Nº DESENHO: PROLT-20-PE-08-380

Nº CLIENTE: -

FOLHA: 6/12

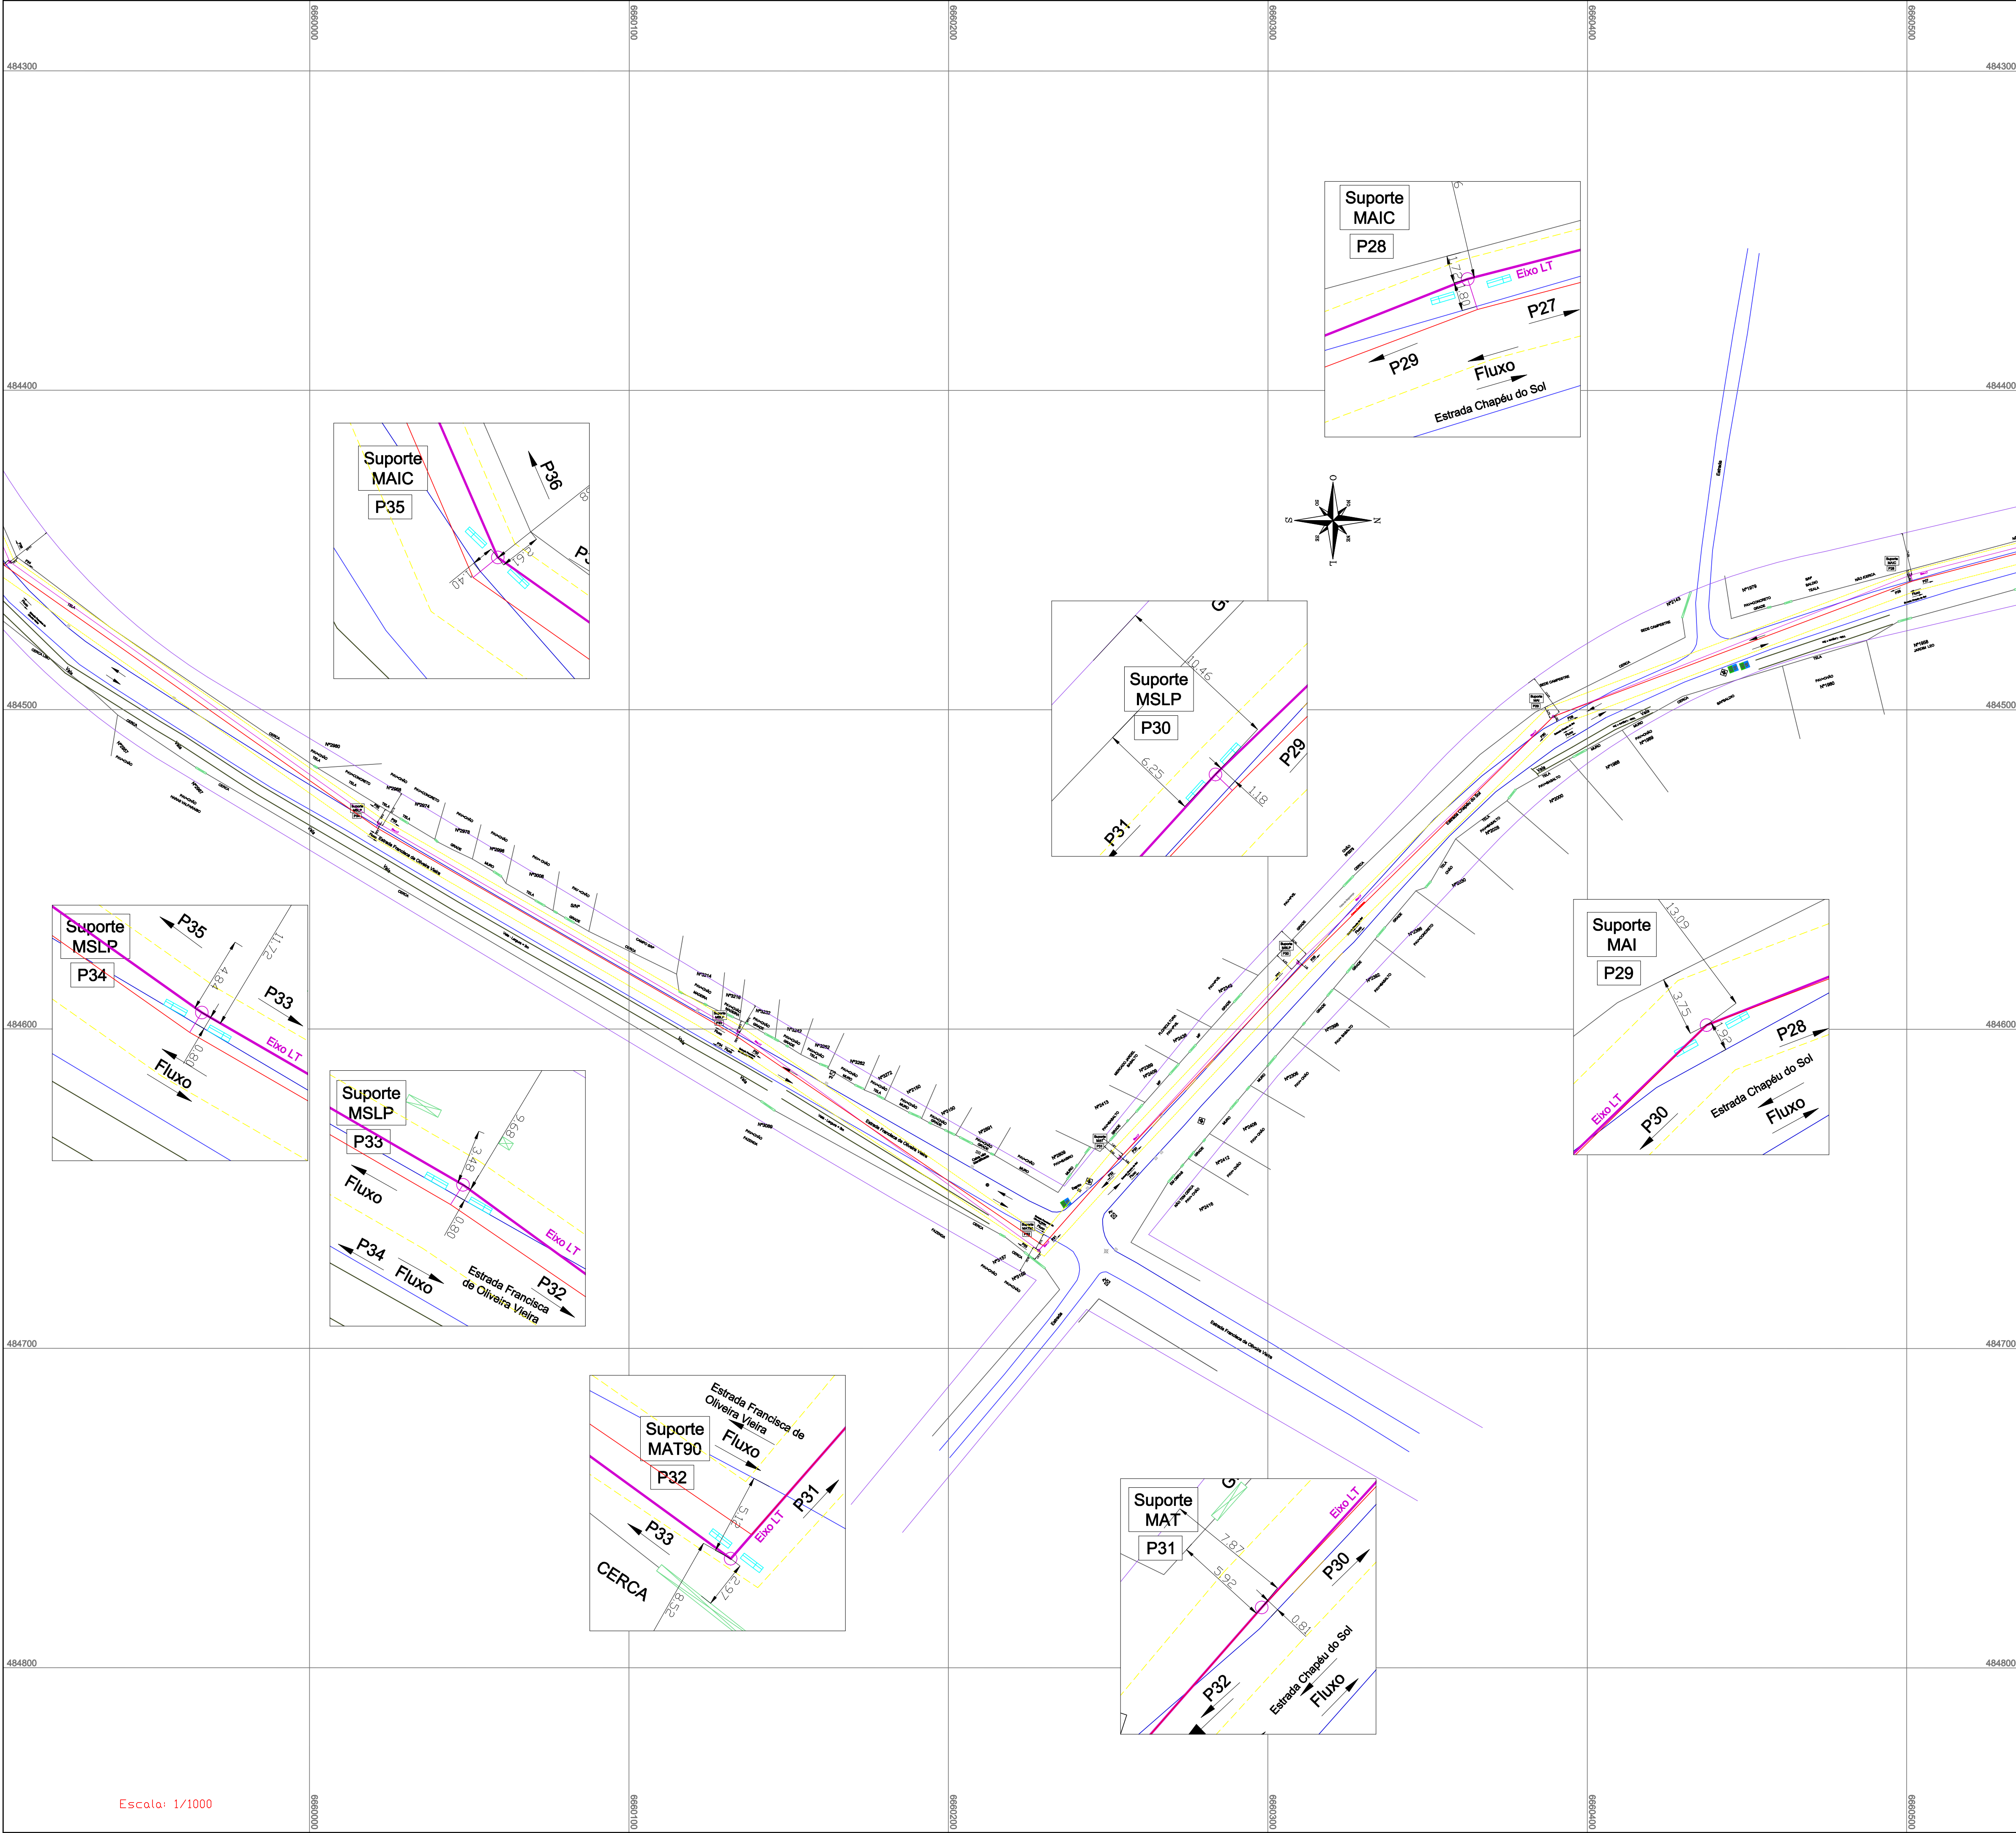

NOTAS GERAIS

1 - SISTEMA DE COORDENADAS EM PROJEÇÃO UTM, PARTINDO DE VERTICE AFERIDO E HOMOLOGADO PELO IBGE E FORNECIDO ATRAVÉS DA RBMC;

2 - SISTEMA DE COORDENADAS UTM - FUSO 22J;

3 - O SISTEMA PLANIMÉTRICO TEM COMO REFERÊNCIA O DATUM HORIZONTAL SIRGAS 2000;

4 - O SISTEMA ALTIMÉTRICO TEM COMO REFERÊNCIA O DATUM VERTICAL IMBITUBA;

CONVENÇÕES

ALINHAMENTO PREDIAL

MEIO-FIO

FAIXA DE SEGURANÇA LT 69 kV PAL 14 - DMAE 1

LT 69 kV PAL 14 - DMAE 1

DIVISA DE PROPRIEDADE

CABOS CONDUTORES LT 69 kV PAL 14 - DMAE 1

DIVISA DA SUBESTAÇÃO

CERCA

SITUAÇÃO

00	25/05/2021	EMISSÃO INICIAL		VAR
REVISÃO	DATA	DESCRIÇÃO		REVISOR
01	21/06/2021	MOD. PORTES Nº 07, 08, 09, 10, 11, 12, 13, 14, 15, 16, 17, 18, 19, 20, 23, 24, 25, 26, 27, 28, 29, 46, 64, 67, 68, 69 E 70		VAR
02	05/08/2021	MODIFICAÇÕES CONFORME TRATATIVAS COM O DMAE E MEDIÇÕES GEORADAR		VAR
03	17/08/2021	P65, P66 E P71 - P75 COTADO DISTÂNCIA EM RELAÇÃO AO MEIO FIO OU CERCA / ALTERAÇÃO NA NOTA DE ESCAVAÇÃO MANUAL		VAR
04	25/11/2024	COMO CONSTRUÍDO		JMGJ

EMISSÃO COMO CONSTRUÍDO:

CEEEDISTRIBUIÇÃO

GRUPOequatorialENERGIA

PROJETO:

Resp.Téc: Engº Vitor Real
CREA: RS190758

Resp.Téc: Engº Felipe Dornelles
CREA: RS228953

Autor/Desenho: VAR

PARCERIA:

Resp.Téc: Vitor Dantas Rodrigues
CREA: 200812629/URJ

Resp.Téc:
CREA:
Autor/Desenho: Victor Faria


LT 69 kV PORTO ALEGRE 14 - DMAE 1

PLANTA CADASTRAL COM LOCAÇÃO DAS ESTRUTURAS

Nº DESENHO: PROLT-20-PE-08-380

Nº CLIENTE: -

FOLHA: 6/12

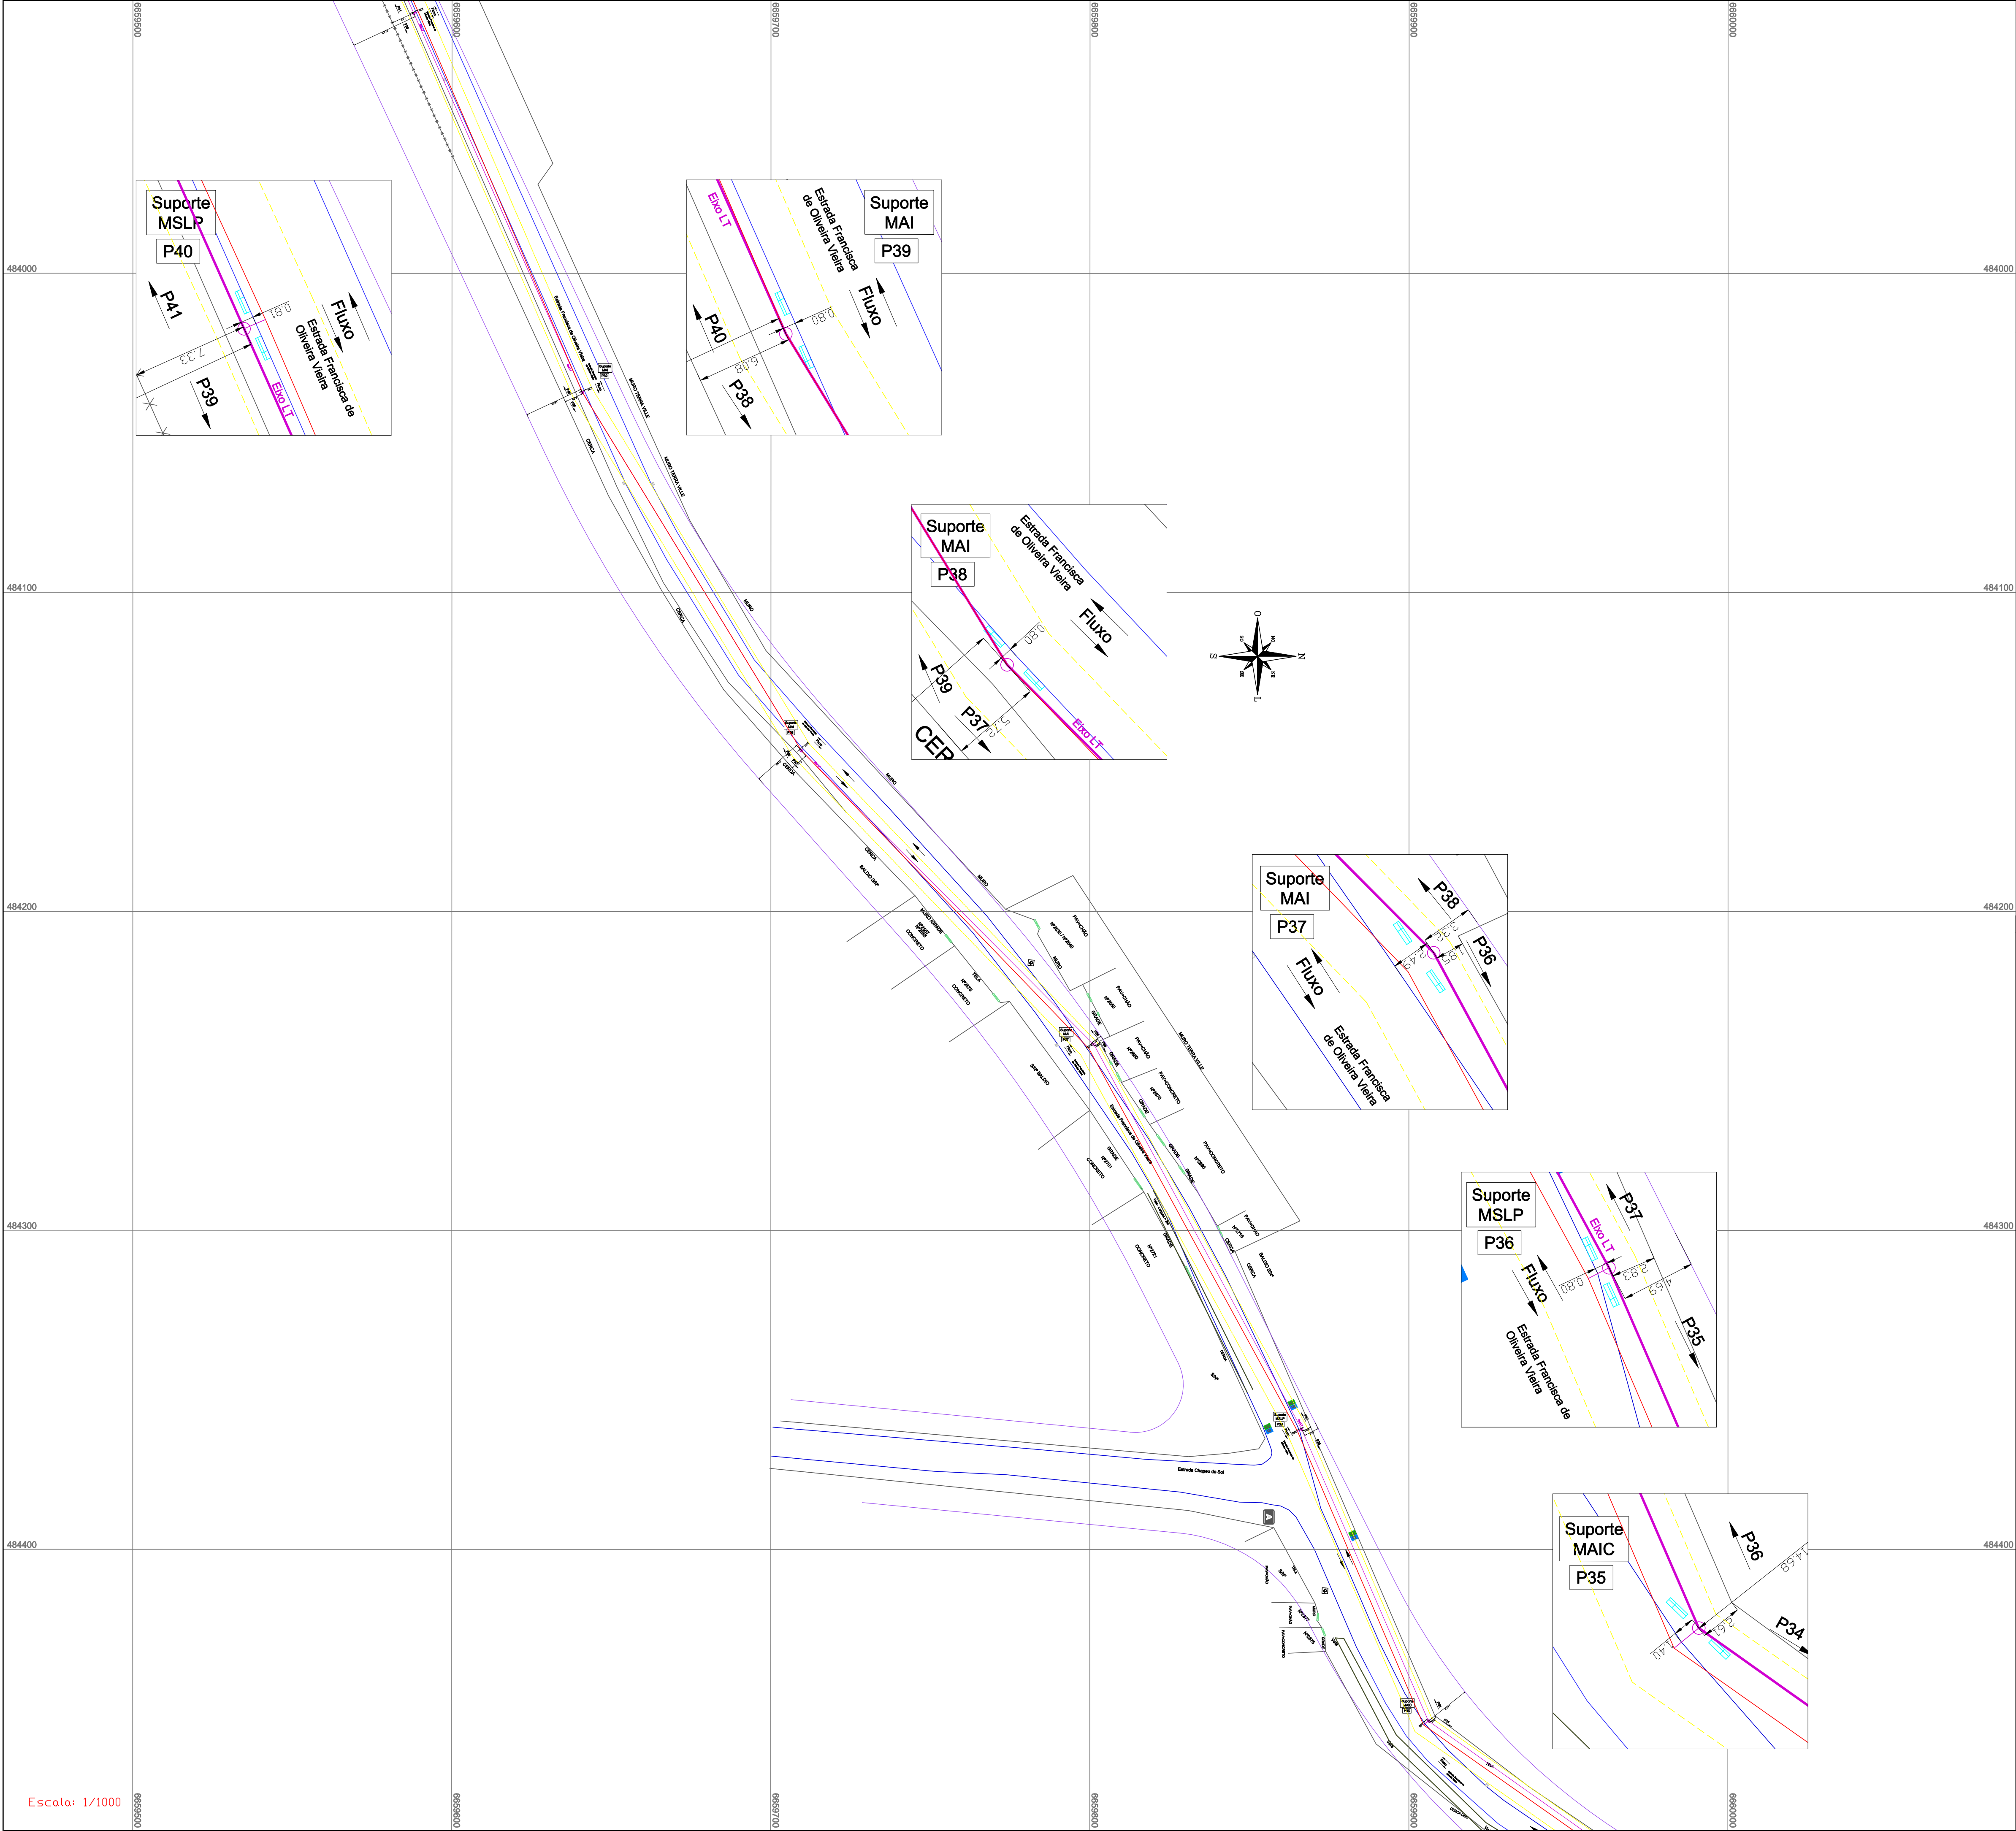

Escala: 1/1000

NOTAS GERAIS

1 - SISTEMA DE COORDENADAS EM PROJEÇÃO UTM, PARTINDO DE VERTICE AFERIDO E HOMOLOGADO PELO IBGE E FORNECIDO ATRAVÉS DA RBMC;
2 - SISTEMA DE COORDENADAS UTM - FUSO 22J;
3 - O SISTEMA PLANIMÉTRICO TEM COMO REFERÊNCIA O DATUM HORIZONTAL SIRGAS 2000;
4 - O SISTEMA ALTIMÉTRICO TEM COMO REFERÊNCIA O DATUM VERTICAL IMBITUBA;

CONVENÇÕES

ALINHAMENTO PREDIAL

MEIO-FIO

FAIXA DE SEGURANÇA LT 69 KV PAL 14 - DMAE 1

LT 69 KV PAL 14 - DMAE 1

DIVISA DE PROPRIEDADE

DIVISA DA SUBESTAÇÃO

CERCA

SITUAÇÃO

00	25/05/2021	EMIÇÃO INICIAL	VAR
REVISÃO	DATA	DESCRIÇÃO	REVISOR
01	21/06/2021	MOD. POSTES Nº 07, 08, 09, 10, 11, 12, 13, 14, 15, 16, 17, 18, 19, 20, 23, 24, 25, 26, 27, 28, 29, 46, 64, 67, 68, 69 E 70	VAR
02	05/08/2021	MODIFICAÇÕES CONFORME TRATATIVAS COM O DMAE E MEDIÇÕES GEORADAR	VAR
03	17/08/2021	P65, P66 E P71 - P75 COTADO DISTÂNCIA EM RELAÇÃO AO MEIO FIO OU CERCA / ALTERAÇÃO NA NOTA DE ESCAVAÇÃO MANUAL	VAR
04	25/11/2024	COMO CONSTRUÍDO	JMGJ

EMIÇÃO COMO CONSTRUÍDO:

CEEE DISTRIBUIÇÃO

GRUPO EQUATORIAL ENERGIA

PROJETO:

Resp.Téc: CREA RS190758
Resp.Téc: CREA RS228963
Autor/Desenho: VAR

PARCERIA:

Resp.Téc: Vitor Dantas Rodrigues
CREA 200812629/URJ
Resp.Téc: CREA
Autor/Desenho: Victor Faria


LT 69 KV PORTO ALEGRE 14 - DMAE 1

PLANTA CADASTRAL COM LOCAÇÃO DAS ESTRUTURAS

Nº DESENHO: PROLT-20-PE-08-380

Nº CLIENTE: -

FOLHA: 7/12

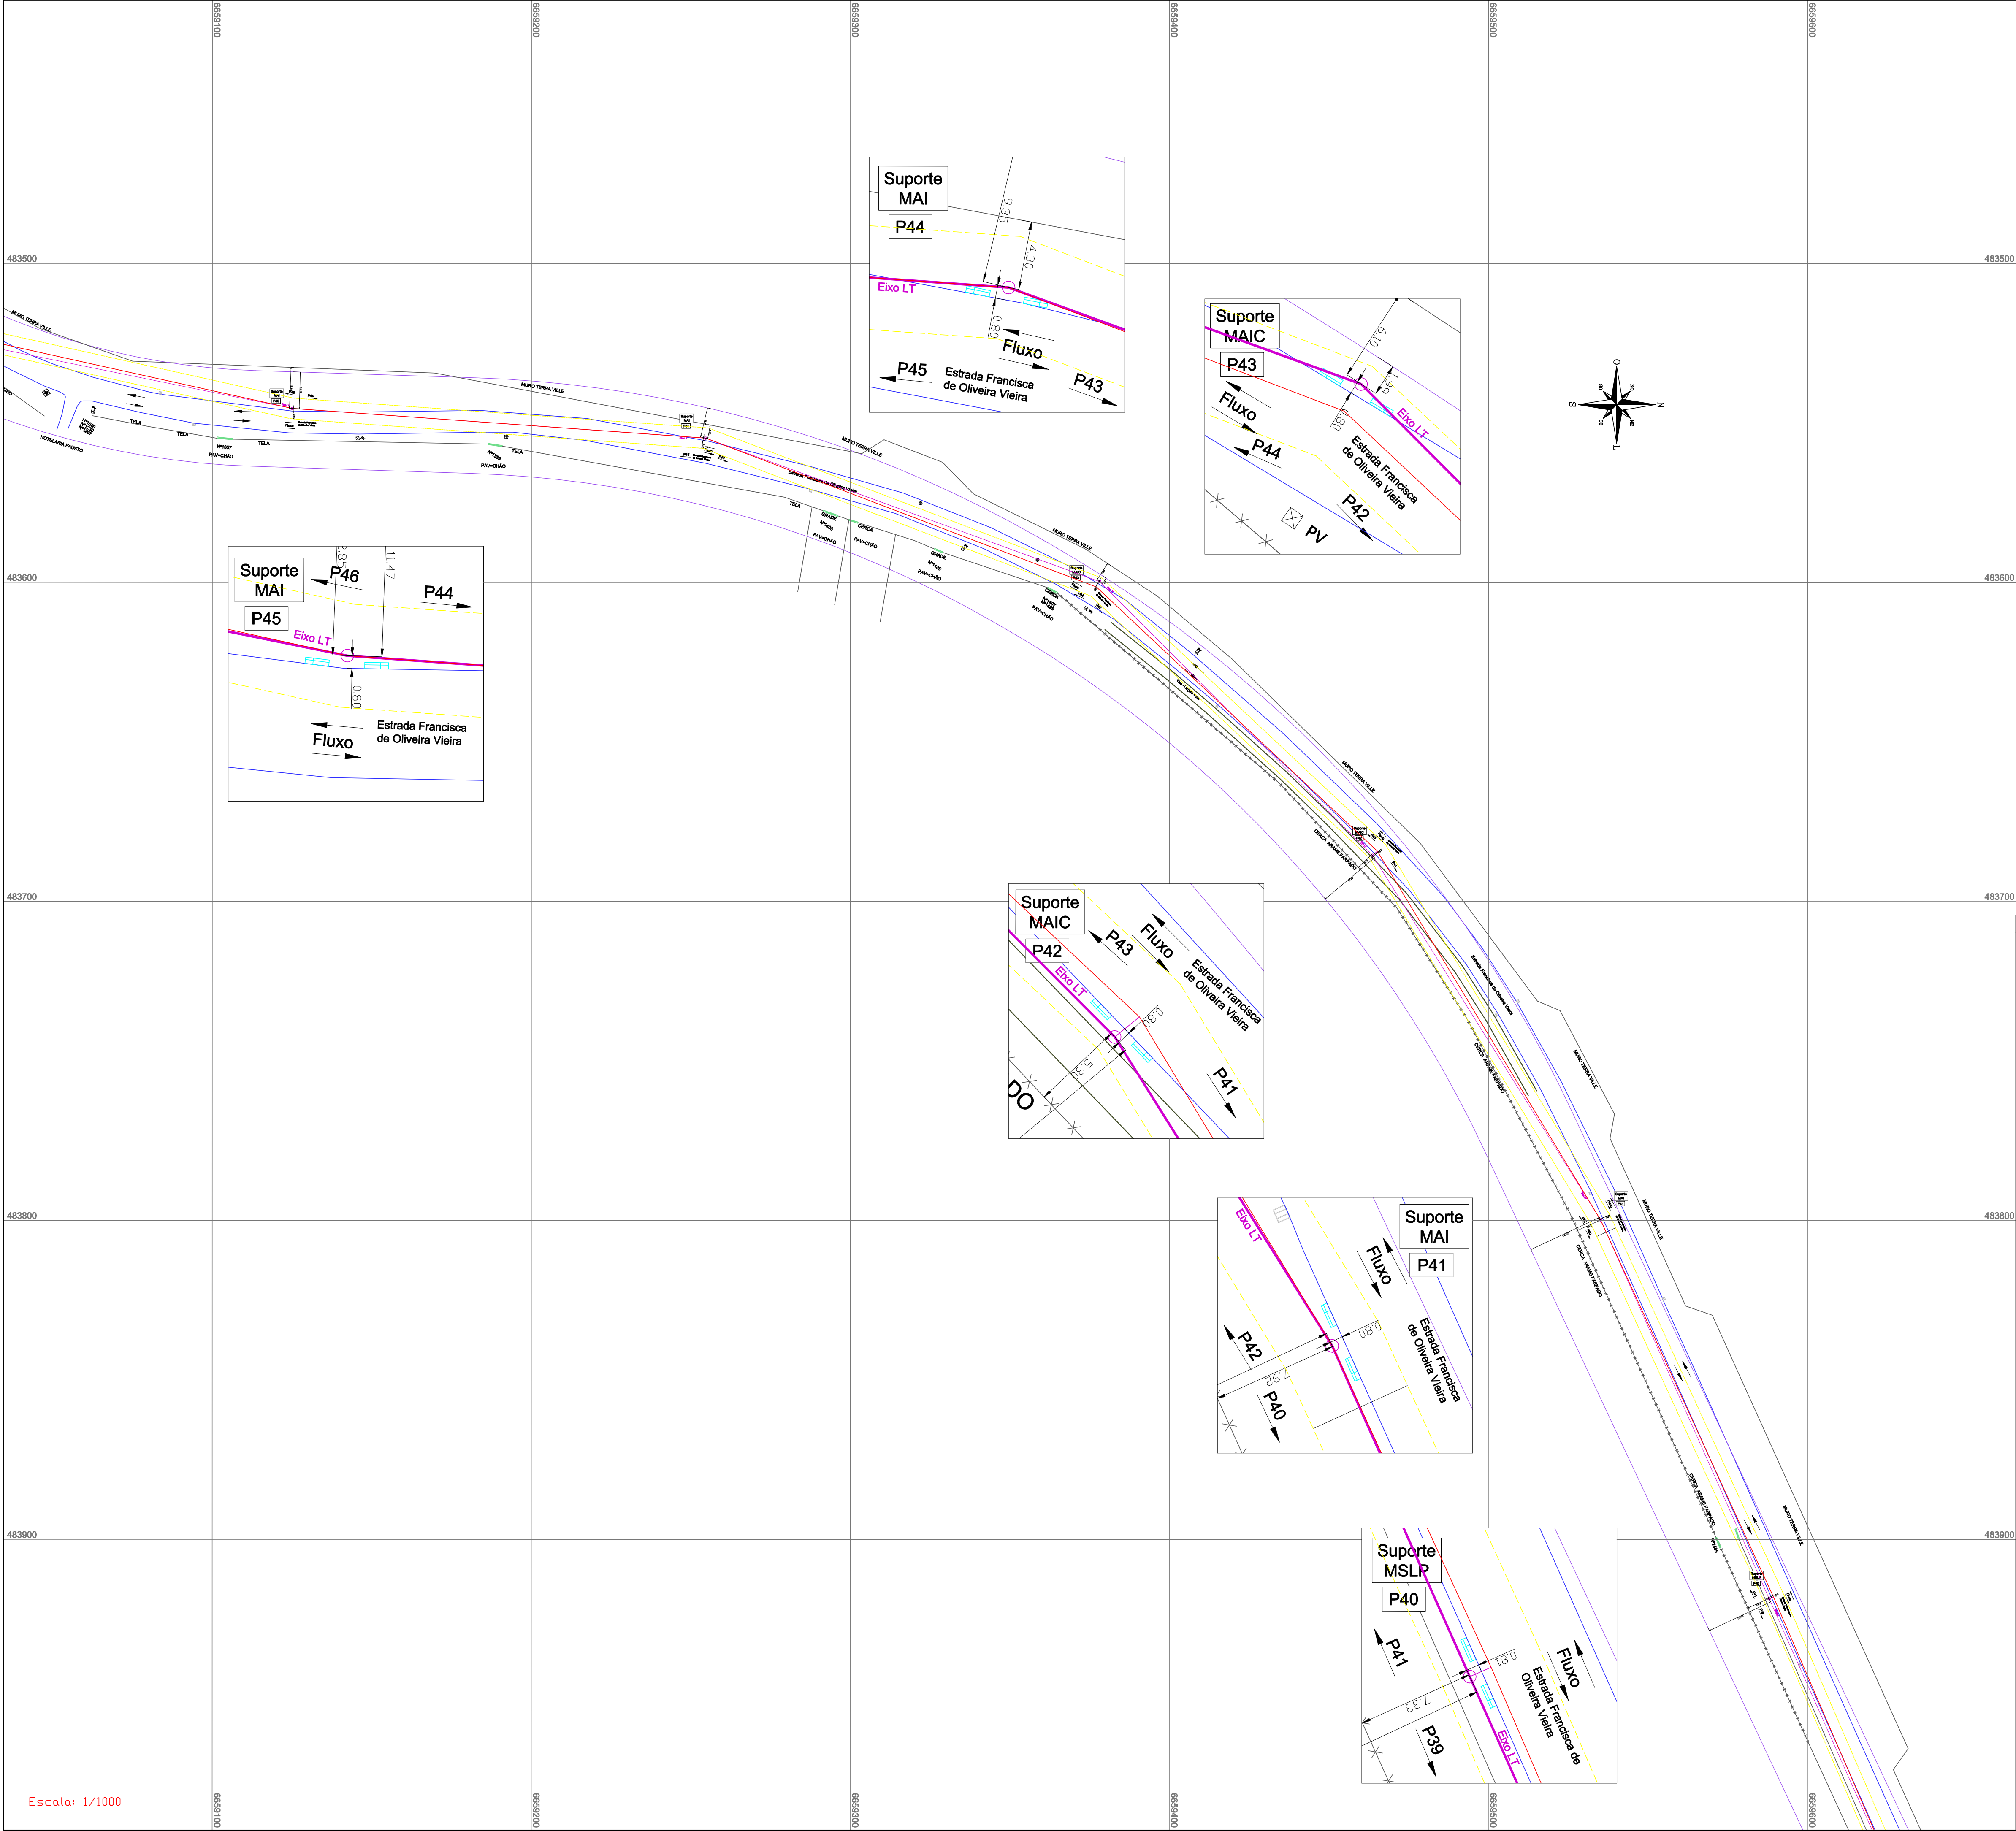

NOTAS GERAIS

1 - SISTEMA DE COORDENADAS EM PROJEÇÃO UTM, PARTINDO DE VÉRTICE AFERIDO E HOMOLOGADO PELO IBGE E FORNECIDO ATRAVÉS DA RBMC;
2 - SISTEMA DE COORDENADAS UTM - FUSO 22J;
3 - O SISTEMA PLANIMÉTRICO TEM COMO REFERÊNCIA O DATUM HORIZONTAL SIRGAS 2000;
4 - O SISTEMA ALTIMÉTRICO TEM COMO REFERÊNCIA O DATUM VERTICAL IMBITUBA;

CONVENÇÕES

ALINHAMENTO PREDIAL

MEIO-FIO

FAIXA DE SEGURANÇA LT 69 kV PAL 14 - DMAE 1

EIXO LT 69 kV PAL 14 - DMAE 1

DIVISA DE PROPRIEDADE

DIVISA DA SUBESTAÇÃO

CERCA

SITUAÇÃO

00	25/05/2021	EMIÇÃO INICIAL	VAR
REVISÃO	DATA	DESCRIÇÃO	REVISOR
01	21/06/2021	MOD. PORTES Nº 07, 08, 09, 10, 11, 12, 13, 14, 15, 16, 17, 18, 19, 20, 23, 24, 25, 26, 27, 28, 29, 46, 64, 67, 68, 69 E 70	VAR
02	05/08/2021	MODIFICAÇÕES CONFORME TRATATIVAS COM O DMAE E MEDIÇÕES GEORADAR	VAR
03	17/08/2021	P45, P46 E P71 - P75 COTADO DISTÂNCIA EM RELAÇÃO AO MEIO FIO OU CERCA / ALTERAÇÃO NA NOTA DE ESCAVAÇÃO MANUAL	VAR
04	25/11/2024	COMO CONSTRUÍDO	JMGJ

EMIÇÃO COMO CONSTRUÍDO:

CEEE DISTRIBUIÇÃO

GRUPO EQUATORIAL ENERGIA

PROJETO:

Resp.Téc. CREA

Engº Vitor Rissal RS190758

PARCERIA:

Resp.Téc. CREA

Engº Felipe Donelles RS228963

Autor/Desenho

VAR

Resp.Téc. CREA

Vitor Dantas Rodrigues 2008126291RJ

Resp.Téc. CREA

Vitor Faria


LT 69 kV PORTO ALEGRE 14 - DMAE 1

PLANTA CADASTRAL COM LOCAÇÃO DAS ESTRUTURAS

Nº DESENHO: PROLT-20-PE-08-380

Nº CLIENTE: -

FOLHA: 8/12

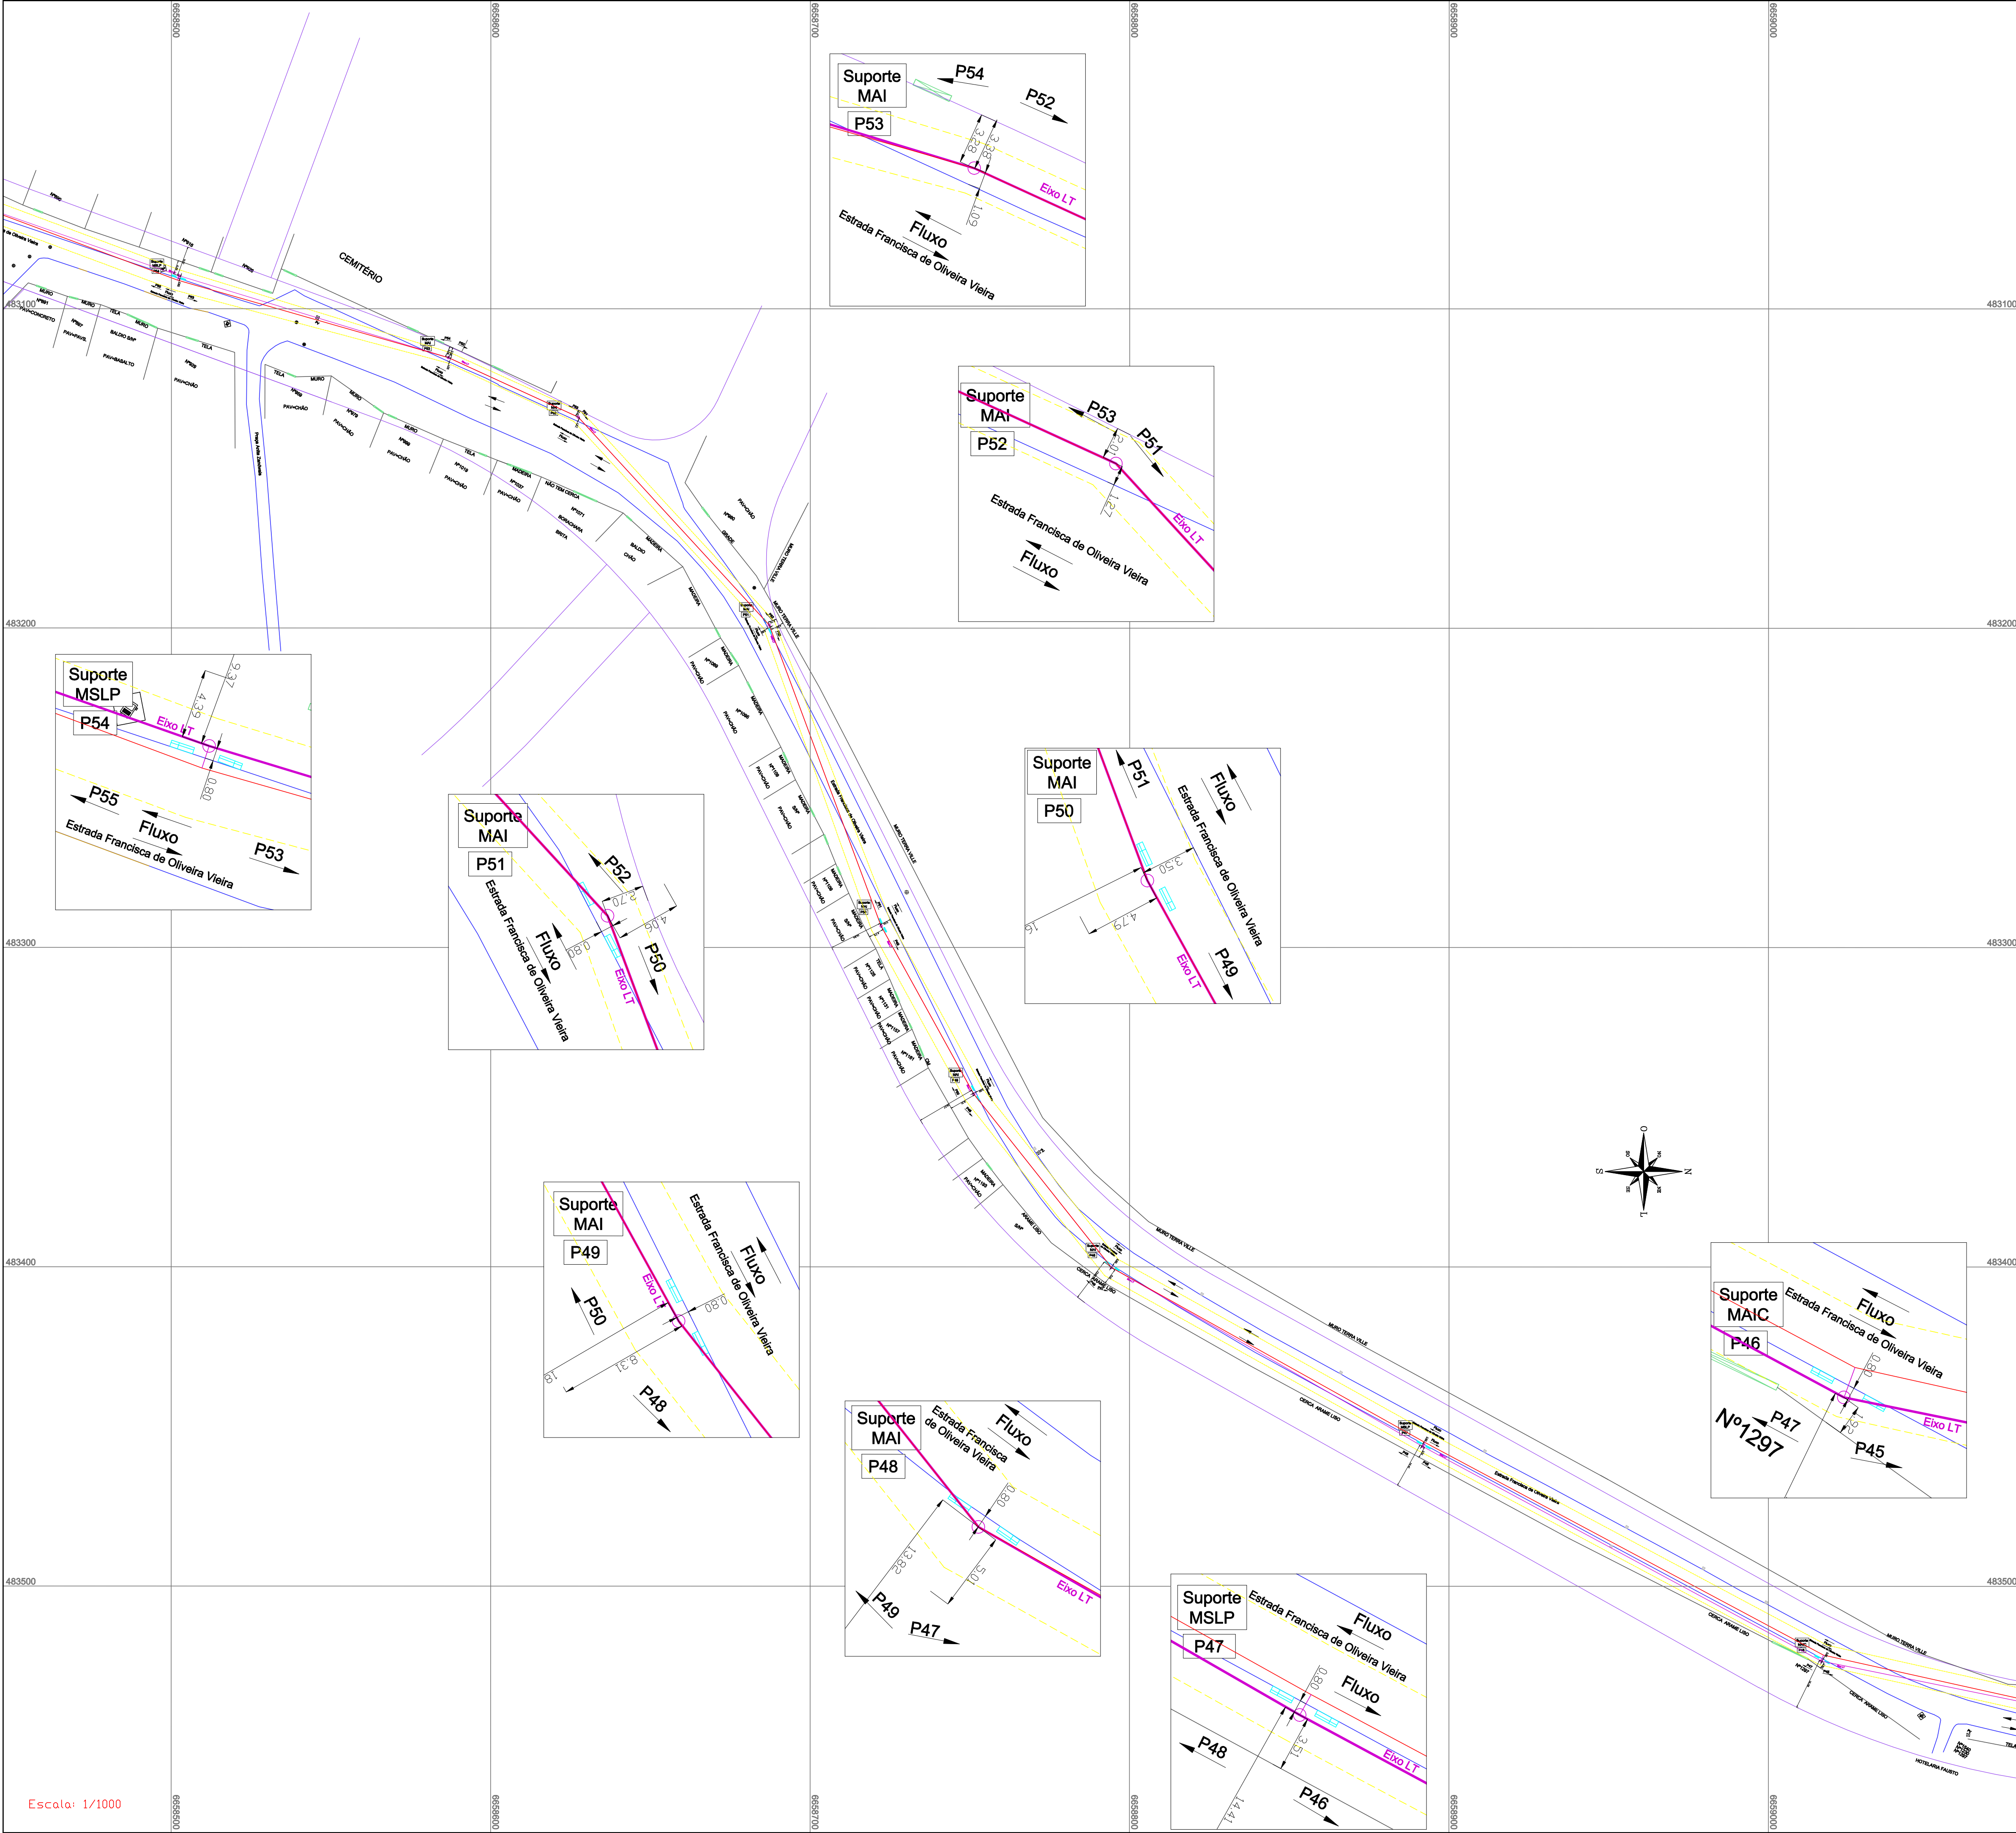

NOTAS GERAIS

1 - SISTEMA DE COORDENADAS EM PROJEÇÃO UTM, PARTINDO DE VÉRTICE AFERIDO E HOMOLOGADO PELO IBGE E FORNECIDO ATRAVÉS DA RBMC;
2 - SISTEMA DE COORDENADAS UTM - FUSO 22J;
3 - O SISTEMA PLANIMÉTRICO TEM COMO REFERÊNCIA O DATUM HORIZONTAL SIRGAS 2000;
4 - O SISTEMA ALTIMÉTRICO TEM COMO REFERÊNCIA O DATUM VERTICAL IMBITUBA;

CONVENÇÕES

ALINHAMENTO PREDIAL

MEIO-FIO

FAIXA DE SEGURANÇA LT 69 kV PAL 14 - DMAE 1

EIXO LT 69 kV PAL 14 - DMAE 1

DIVISA DE PROPRIEDADE

DIVISA DA SUBESTAÇÃO

CERCA

CARRO CONDUTORES LT 69 kV PAL 14 - DMAE 1

SITUAÇÃO

00	25/05/2021	EMIÇÃO INICIAL	VAR
REVISÃO	DATA	DESCRIÇÃO	REVISOR
01	21/06/2021	MOD. POSTES Nº 07, 08, 09, 10, 11, 12, 13, 14, 15, 16, 17, 18, 19, 20, 23, 24, 25, 26, 27, 28, 29, 46, 64, 67, 68, 69 E 70	VAR
02	05/08/2021	MODIFICAÇÕES CONFORME TRATATIVAS COM O DMAE E MEDIÇÕES GEORADAR	VAR
03	17/08/2021	P65, P66 E P71 - P75 COTADO DISTÂNCIA EM RELAÇÃO AO MEIO FIO OU CERCA / ALTERAÇÃO NA NOTA DE ESCAVAÇÃO MANUAL	VAR
04	25/11/2024	COMO CONSTRUÍDO	JMGJ

EMIÇÃO COMO CONSTRUÍDO:

CEEEDISTRIBUIÇÃO

GRUPOequatorialENERGIA

PROJETO:

Resp.Téc: Engº Vitor Real
CREA: RS190758
Resp.Téc: Engº Felipe Dornelles
CREA: RS228963
Autor/Desenho: VAR

PARCERIA:

Resp.Téc: Vitor Dantas Rodrigues
CREA: 200812629/URJ
Resp.Téc:
CREA:
Autor/Desenho: Victor Faria

LT 69 kV PORTO ALEGRE 14 - DMAE 1


PLANTA CADASTRAL COM LOCAÇÃO DAS ESTRUTURAS

Nº DESENHO: PROLT-20-PE-08-380

Nº CLIENTE: -

FOLHA: 9/12

Escala: 1/1000

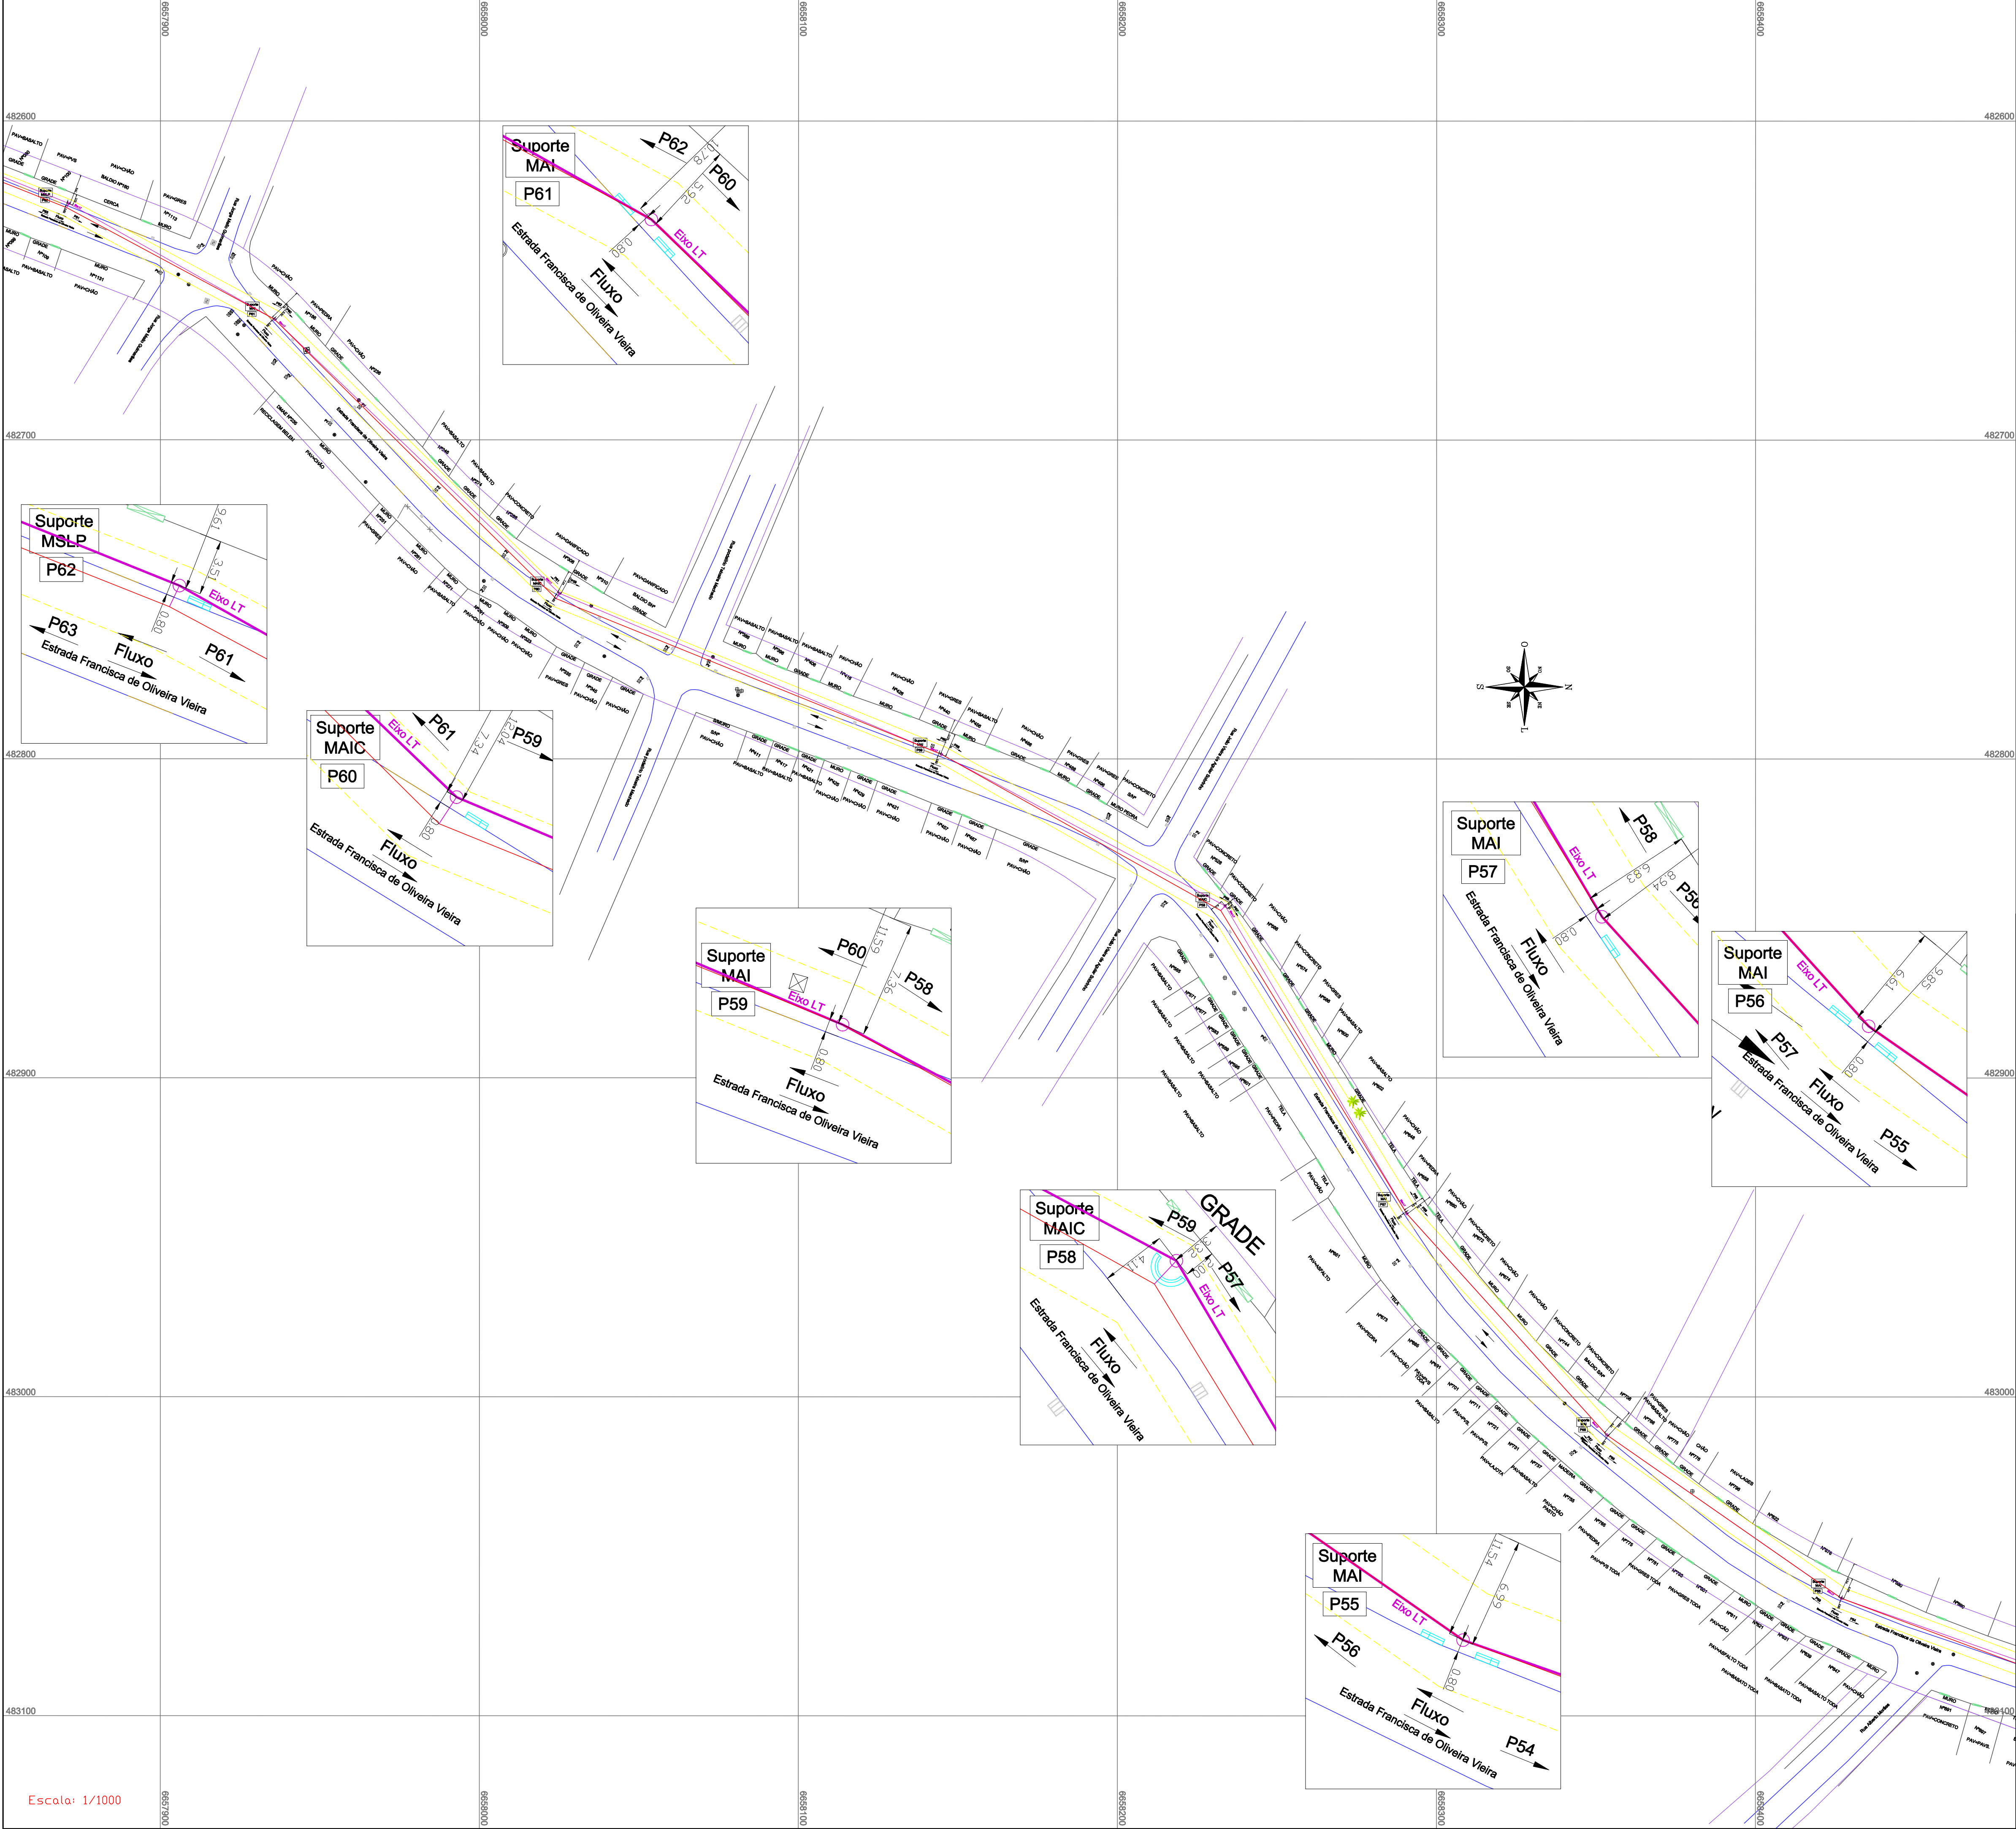

NOTAS GERAIS

1 - SISTEMA DE COORDENADAS EM PROJEÇÃO UTM, PARTINDO DE VÉRTICE AFERIDO E HOMOLOGADO PELO IBGE E FORNECIDO ATRAVÉS DA RBMC;
2 - SISTEMA DE COORDENADAS UTM - FUSO 22J;
3 - O SISTEMA PLANIMÉTRICO TEM COMO REFERÊNCIA O DATUM HORIZONTAL SIRGAS 2000;
4 - O SISTEMA ALTIMÉTRICO TEM COMO REFERÊNCIA O DATUM VERTICAL IMBITUBA;

CONVENÇÕES

ALINHAMENTO PREDIAL

MEIO-FIO

FAIXA DE SEGURANÇA LT 69 kV PAL 14 - DMAE 1

LT 69 kV PAL 14 - DMAE 1

DIVISA DE PROPRIEDADE

DIVISA DA SUBESTAÇÃO

CERCA

SITUAÇÃO

00	25/05/2021	EMIÇÃO INICIAL	VAR
REVISÃO	DATA	DESCRIÇÃO	REVISOR
01	21/06/2021	MOD. POSTES Nº 07, 08, 09, 10, 11, 12, 13, 14, 15, 16, 17, 18, 19, 20, 23, 24, 25, 26, 27, 28, 29, 46, 64, 67, 68, 69 E 70	VAR
02	05/08/2021	MODIFICAÇÕES CONFORME TRATATIVAS COM O DMAE E MEDIÇÕES GEORADAR	VAR
03	17/08/2021	P65, P66 E P71 - P75 COTADO DISTÂNCIA EM RELAÇÃO AO MEIO FIO OU CERCA / ALTERAÇÃO NA NOTA DE ESCAVAÇÃO MANUAL	VAR
04	25/11/2024	COMO CONSTRUÍDO	JMGJ

EMIÇÃO COMO CONSTRUÍDO:

CEEEDISTRIBUIÇÃO

GRUPOequatorialENERGIA

PROJETO:

Resp.Téc: Engº Vitor Real
CREA: RS190758
Resp.Téc: Engº Felipe Dornelles
CREA: RS228963
Autor/Desenho: VAR

PARCERIA:

Resp.Téc: Vitor Dantas Rodrigues
CREA: 2008126291RJ
Resp.Téc: -
CREA: -
Autor/Desenho: Victor Faria


LT 69 kV PORTO ALEGRE 14 - DMAE 1

PLANTA CADASTRAL COM LOCAÇÃO DAS ESTRUTURAS

Nº DESENHO: PROLT-20-PE-08-380

Nº CLIENTE: -

FOLHA: 10/12

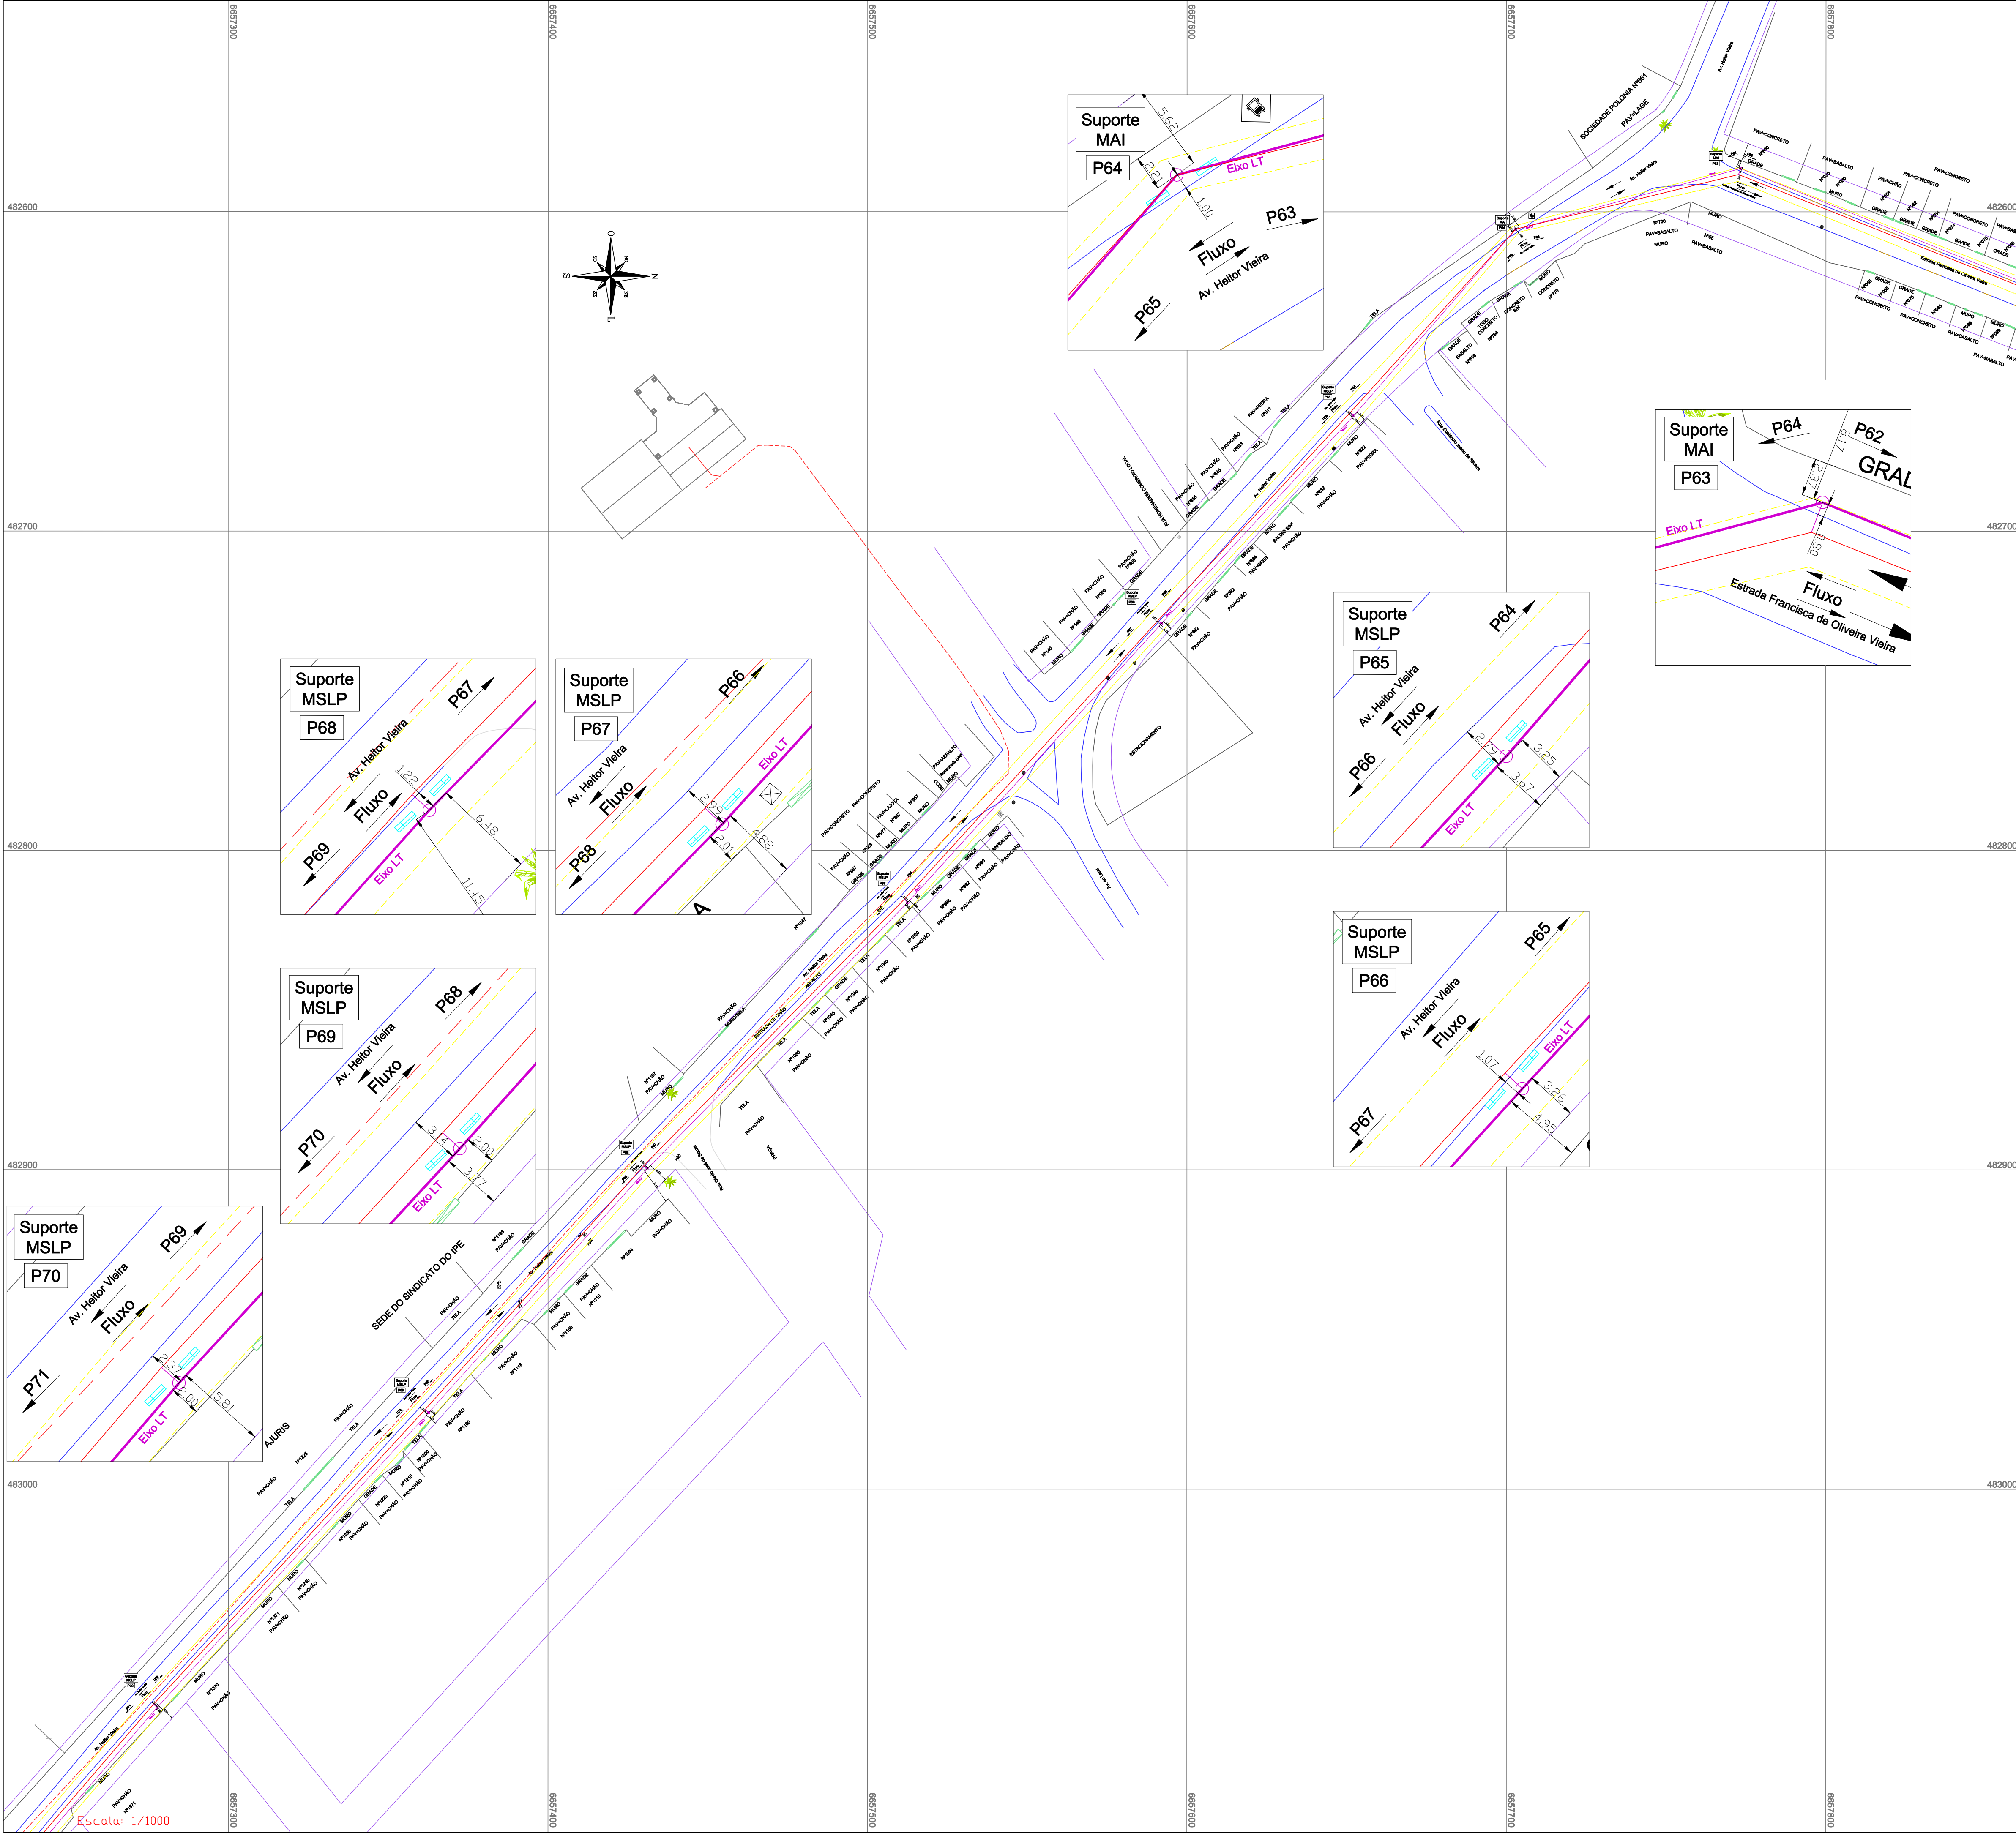

NOTAS GERAIS

1 - SISTEMA DE COORDENADAS EM PROJEÇÃO UTM, PARTINDO DE VERTICE AFERIDO E HOMOLOGADO PELO IBGE E FORNECIDO ATRAVÉS DA RBMC;
2 - SISTEMA DE COORDENADAS UTM - FUSO 22J;
3 - O SISTEMA PLANIMÉTRICO TEM COMO REFERÊNCIA O DATUM HORIZONTAL SIRGAS 2000;
4 - O SISTEMA ALTIMÉTRICO TEM COMO REFERÊNCIA O DATUM VERTICAL IMBITUBA;

CONVENÇÕES

ALINHAMENTO PREDIAL

MEIO-FIO

FAIXA DE SEGURANÇA LT 69 kV PAL 14 - DMAE 1

EXTO LT 69 kV PAL 14 - DMAE 1

DIVISA DE PROPRIEDADE

DIVISA DA SUBESTAÇÃO

CERCA

CARRO CONDUTORES LT 69 kV PAL 14 - DMAE 1

SITUAÇÃO

00	25/05/2021	EMIÇÃO INICIAL	VAR
REVISÃO	DATA	DESCRIÇÃO	REVISOR
01	21/06/2021	MOD. POSTES Nº 07, 08, 09, 10, 11, 12, 13, 14, 15, 16, 17, 18, 19, 20, 23, 24, 25, 26, 27, 28, 29, 46, 64, 67, 68, 69 E 70	VAR
02	05/08/2021	MODIFICAÇÕES CONFORME TRATATIVAS COM O DMAE E MEDIÇÕES GEORADAR	VAR
03	17/08/2021	P65, P66 E P71 - P75 COTADO DISTÂNCIA EM RELAÇÃO AO MEIO FIO OU CERCA / ALTERAÇÃO NA NOTA DE ESCAVAÇÃO MANUAL	VAR
04	25/11/2024	COMO CONSTRUÍDO	JMGJ

EMIÇÃO COMO CONSTRUÍDO:

CEEEDISTRIÇÃO

GRUPOequatorialENERGIA

PROJETO:

Resp.Téc. CREA RS190758

Resp.Téc. CREA RS228963

Autor/Desenho VAR

PARCERIA:

Resp.Téc. Vitor Dantas Rodrigues CREA 200812629/URJ

Resp.Téc. CREA

Autor/Desenho Vitor Faria


LT 69 kV PORTO ALEGRE 14 - DMAE 1

PLANTA CADASTRAL COM LOCAÇÃO DAS ESTRUTURAS

Nº DESENHO: PROLT-20-PE-08-380

Nº CLIENTE: -

FOLHA: 11/12

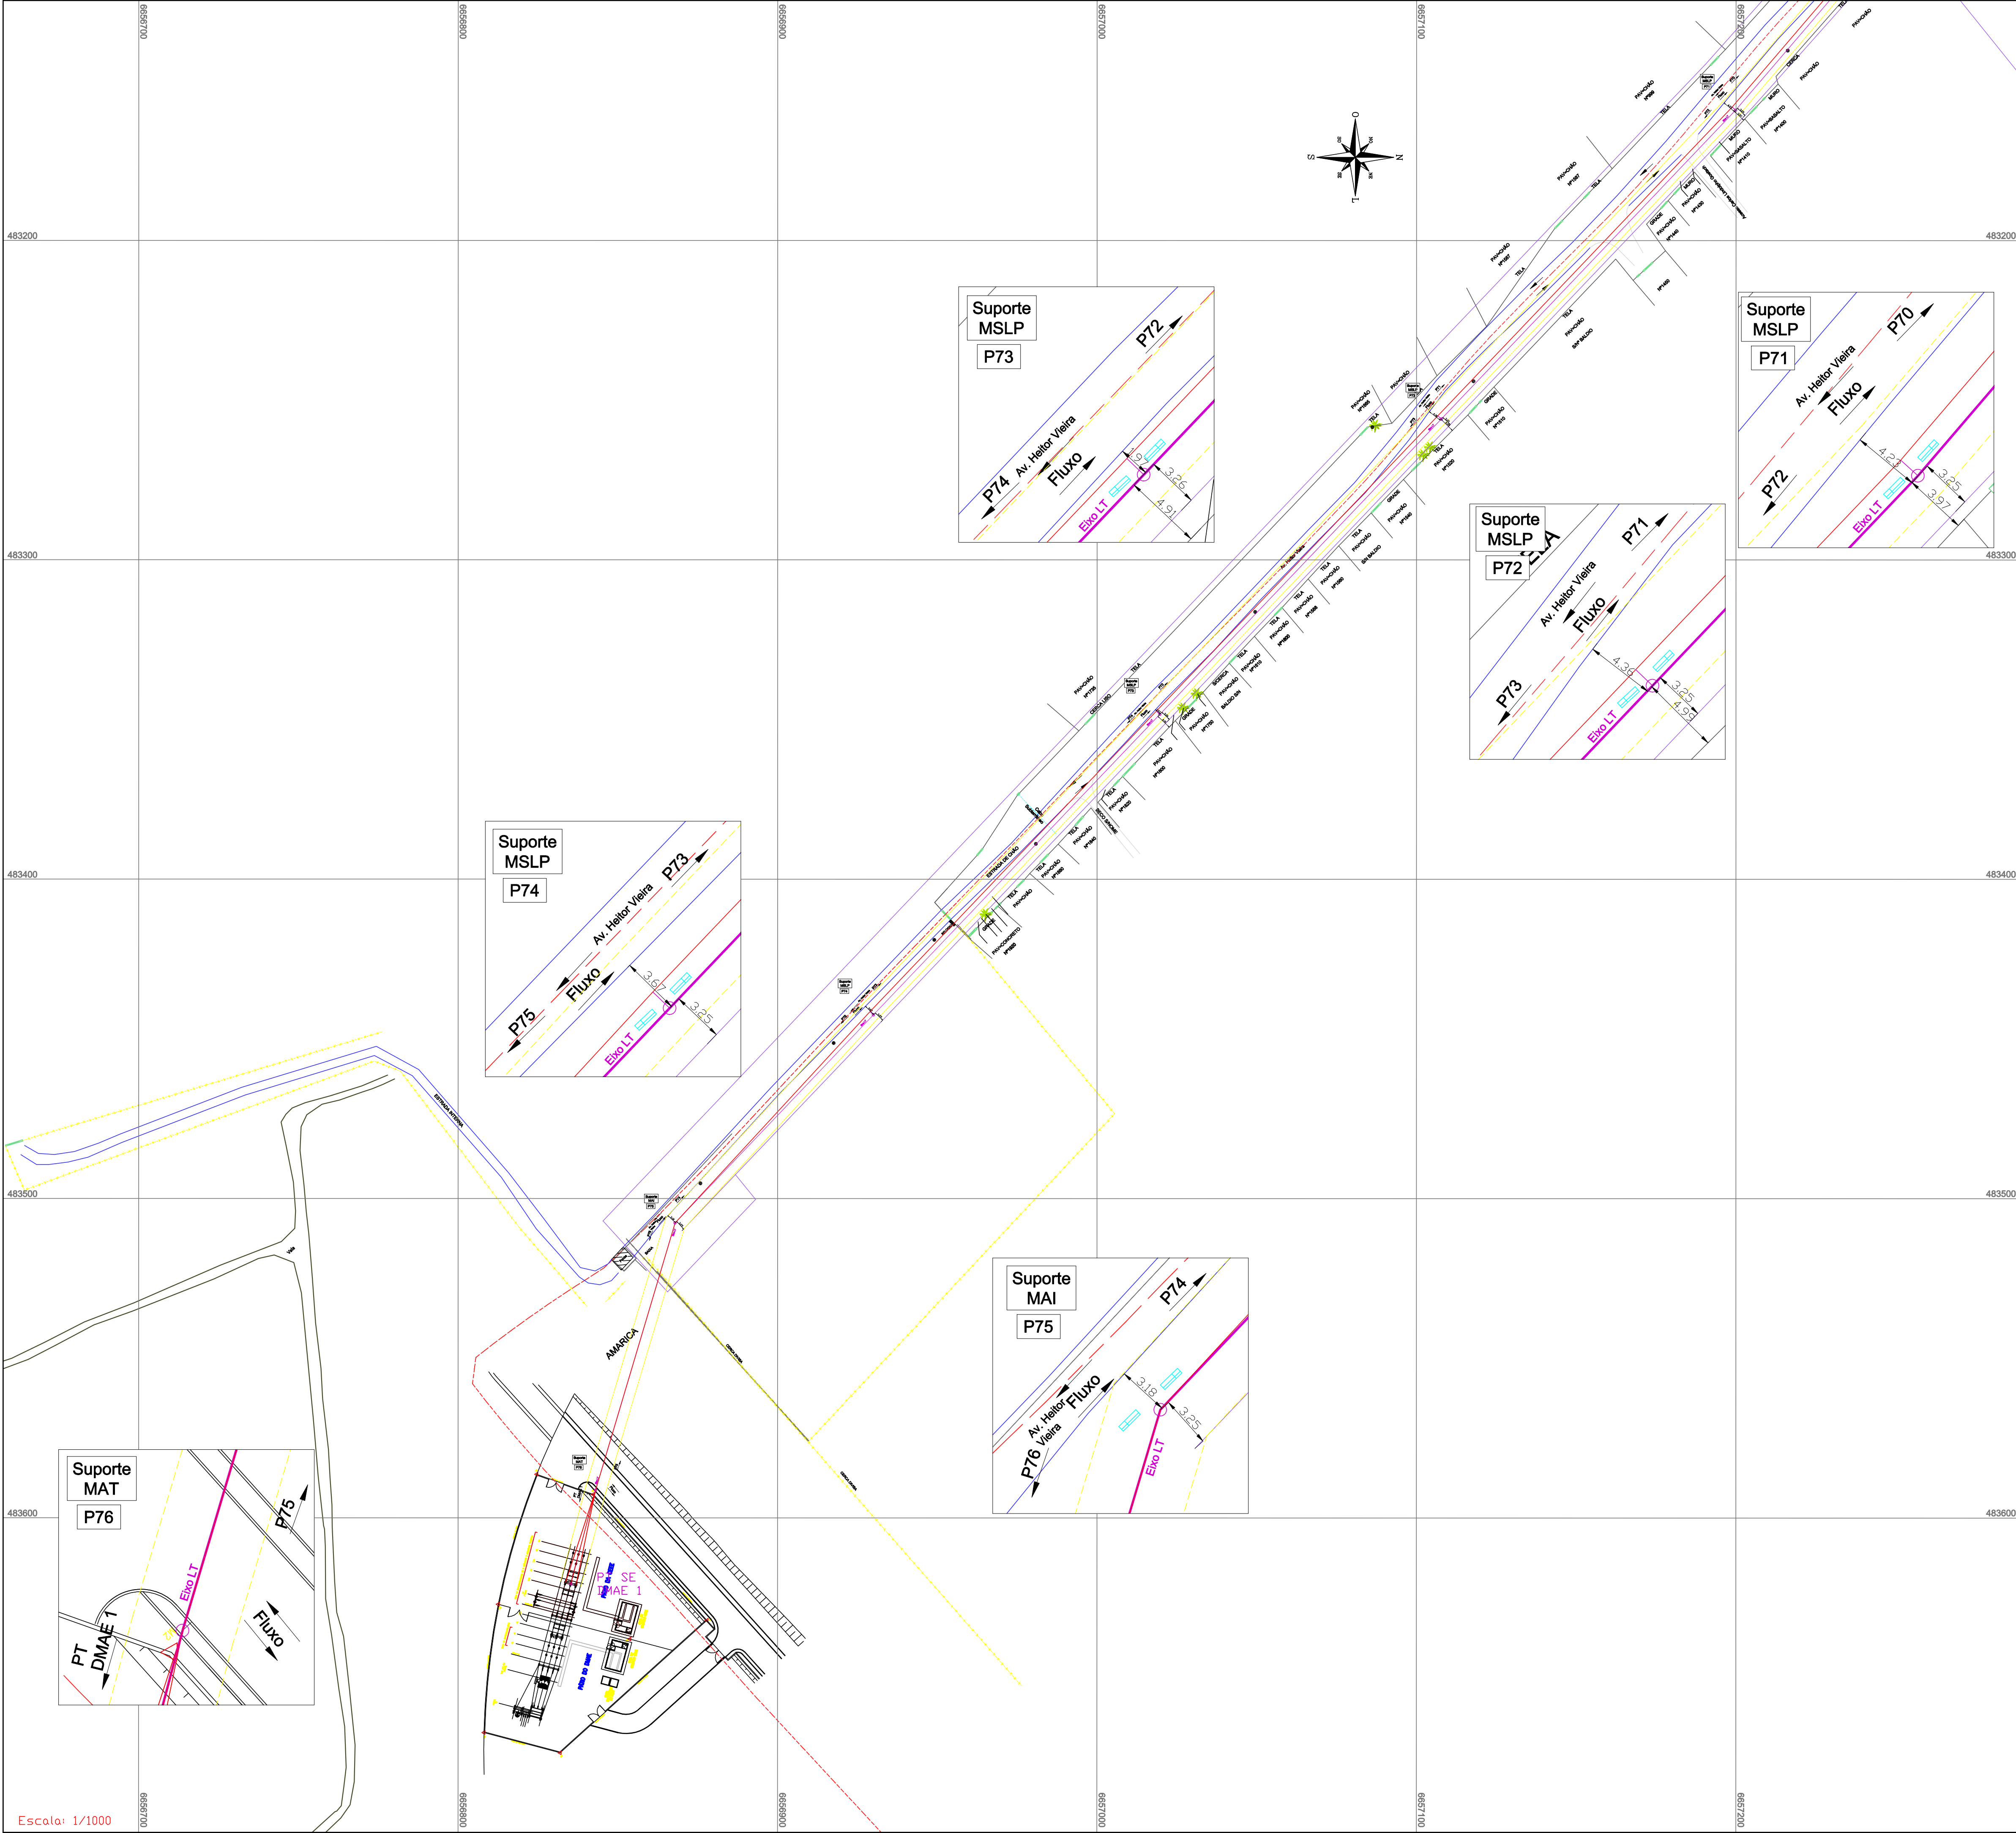

NOTAS GERAIS

1 - SISTEMA DE COORDENADAS EM PROJEÇÃO UTM, PARTINDO DE VÉRTICE AFERIDO E HOMOLOGADO PELO IBGE E FORNECIDO ATRAVÉS DA RBMC;

2 - SISTEMA DE COORDENADAS UTM - FUSO 22J;

3 - O SISTEMA PLANIMÉTRICO TEM COMO REFERÊNCIA O DATUM HORIZONTAL SIRGAS 2000;

4 - O SISTEMA ALTIMÉTRICO TEM COMO REFERÊNCIA O DATUM VERTICAL IMBITUBA;

CONVENÇÕES

ALINHAMENTO PREDIAL

MEIO-FIO

FAIXA DE SEGURANÇA LT 69 KV PAL 14 - DMAE 1

LT 69 KV PAL 14 - DMAE 1

DIVISA DE PROPRIEDADE

DIVISA DA SUBESTAÇÃO

CERCA

CABOS CONDUTORES LT 69 KV PAL 14 - DMAE 1

SITUAÇÃO

FOLHA 1

FOLHA 2

FOLHA 3

FOLHA 4

FOLHA 5

FOLHA 6

FOLHA 7

FOLHA 8

FOLHA 9

FOLHA 10

FOLHA 11

FOLHA 12

00	25/05/2021	EMIÇÃO INICIAL	VAR
REVISÃO	DATA	DESCRIÇÃO	REVISOR
01	21/06/2021	MOD. PORTES Nº 07, 08, 09, 10, 11, 12, 13, 14, 15, 16, 17, 18, 19, 20, 23, 24, 25, 26, 27, 28, 29, 46, 64, 67, 68, 69 E 70	VAR
02	05/08/2021	MODIFICAÇÕES CONFORME TRATATIVAS COM O DMAE E MEDIÇÕES GEORADAR	VAR
03	17/08/2021	P65, P66 E P71 - P75 COTADO DISTÂNCIA EM RELAÇÃO AO MEIO FIO OU CERCA / ALTERAÇÃO NA NOTA DE ESCAVAÇÃO MANUAL	VAR
04	25/11/2024	COMO CONSTRUÍDO	JMGJ

EMIÇÃO COMO CONSTRUÍDO:

CEEEDISTRIBUIÇÃO

GRUPOequatorialENERGIA

PROJETO:

Resp.Téc: Engº Vitor Real

Resp.Téc: Engº Felipe Dornelles

CREA: RS228963

Autor/Desenho: VAR

PARCERIA:

Resp.Téc: Vitor Dantas Rodrigues

Resp.Téc: 2008126281/RJ

CREA: VAR

Autor/Desenho: Victor Faria

LT 69 KV PORTO ALEGRE 14 - DMAE 1

PLANTA CADASTRAL COM LOCAÇÃO DAS ESTRUTURAS

Nº DESENHO: PROLT-20-PE-08-380

Nº CLIENTE: -

FOLHA: 12/12