## PREFEITURA MUNICIPAL DE PORTO ALEGRE

Secretaria Municipal de Urbanismo SMURB-CIP

## **PESQUISA DE ORIGEM**

NÚMERO: 039/2018

SOLICITANTE: ARQ. ANA PAULA FRANCO DOMINGUES

SETOR: UGDU-CPS-SDU-SMDE

SOLICITAÇÃO VIA: E.U. 002.282463.00.9

OBJETO DE PESQUISA: PARQUE NATURAL MZ03 - UEU 088

AERO 1/5000 - 1956: 78

AERO 1/5000 - 1987: 2987-2D-I

MACROZONA/UEU: 03/088

PESQUISA: De acordo com os arquivos desta CIP, a *Área de Parque Natural* foi gravada pelo PDDUA (L.C.434/1999), sob as subunidades 01 e 02, da MZ 03, UEU 088. Posteriormente sofreu modificações quanto aos limites de suas subunidades, pelos Decretos 12.716/2000 e 12.718/2000 e com a revisão dos limites do Município de Porto Alegre, conforme Oficio DPFA nº067/2012 (Governo do Estado).

Anterior ao PDDUA, o PDDU (L.C.43/1979) já gravava a área como Áreas Funcionais de Preservação Permanente – Área Funcional com Potencial de Reserva Ecológica. E, ainda, previamente a esta, estava gravada na Extensão D (Decreto 5.132/1975) como Verde de Contenção Urbana.

Anexos (cópias parciais): **1.** Anexo 1.2 e 5.1 do PDDUA (publicação Diário Oficial em 24 de dezembro de 1999), anexo 1.2 após alteração pelos decretos; **2.** Mapa do PDDUA (publicação Diário Oficial em 24 de dezembro de 1999) e mapa PDDUA atual; **3.** Mapa PDDU (LC 43/79); **4.** Mapa Extensão D.

Porto Alegre, 04 de Outubro de 2018.

Arq<sup>a</sup>. Camila A. Giacomelli Matr. 113351-9

CIP-SMURB

PDDUA

# REGIME URBANÍSTICO

**1.2** 


DIVISÃO TERRITORIAL				REGIME URBANISTICO			
MACRO ZONA		UEU	SUB-UNIDADE	DENSIDADES BRUTAS Anexo4	ATIVIDADE Anexo 5	INDICE DE APROV.* Anexo6	VOLUMETRIA EDIFICAÇOES Anexo 7
		υδ4	. 5 1	U9	U9 I	U9	
	3		1	01	01	01	05
	3	086	2	09	09	09	11
	3	086	3	09	05	09	11
	3	086	4	01	01	01	05
	3	086	5	09	05	09	11
	3	086	6	09	09	09	11
	3	088	1	25	19.2	25	25
	3	088	2	25	19.2	25	25
	3	090	1	03	01	03	01
	3	090	2	09	05	09	11
	3	090	3	17	05	17	11
	3	090	4	09	05	09	11
	3	000	1	25	17	25	25


PDDUA	GRUPAMENTO DE ANEXO ATIVIDADES 5.1					
CÓDIGO	ZONAS DE USO					
01	Predominantemente Residencial					
03	Mista 01					
05	Mista 02					
07	Mista 03					
09	Mista 04					
11	Mista 05					
13	Àrea Predominantemente Produtiva					
15	Área de Interesse Cultural 15.1 - Parques Urbanos 15.2 - Interesse Cultural					
17	Àrea de Interesse Institucional					
19	Àrea de Proteção do Ambiente Natural 19.1 - Proteção do Ambiente Natural 19.2 - Parques Naturais 19.3 - Reserva Biológica					
21	Área de Nesenvolvimento Diversificado					


3	UOD	Ö	US	09	US	- 11
3	086	7	<del>25</del>	-	<del>25</del>	25
3	086	7	01	03	01	01
3	086	8	25	-	25	25
3	088	1	25	19.2	25	25
3	088	2	25	19.2	25	25
3	088	3	25	-	25	25
3	088	4	25	19.2	25	25
3	088	5	25	19.2	25	25
3	090	1	03	01	03	01
3	090	2	09	05	09	11
3	090	3	17	05	17	11
3	090	4	09	05	09	11

(Redação acrescida pelo Decreto nº 12.716/2000) (Redação dada pelo Decreto nº 15.118/2006) (Redação acrescida pelo Decreto nº 12.716/2000)

(Redação acrescida pelo Decreto nº 12.716/2000) (Redação acrescida pelo <mark>Decreto nº 12.718/2000)</mark> (Redação acrescida pelo <mark>Decreto nº 12.718/2000)</mark>

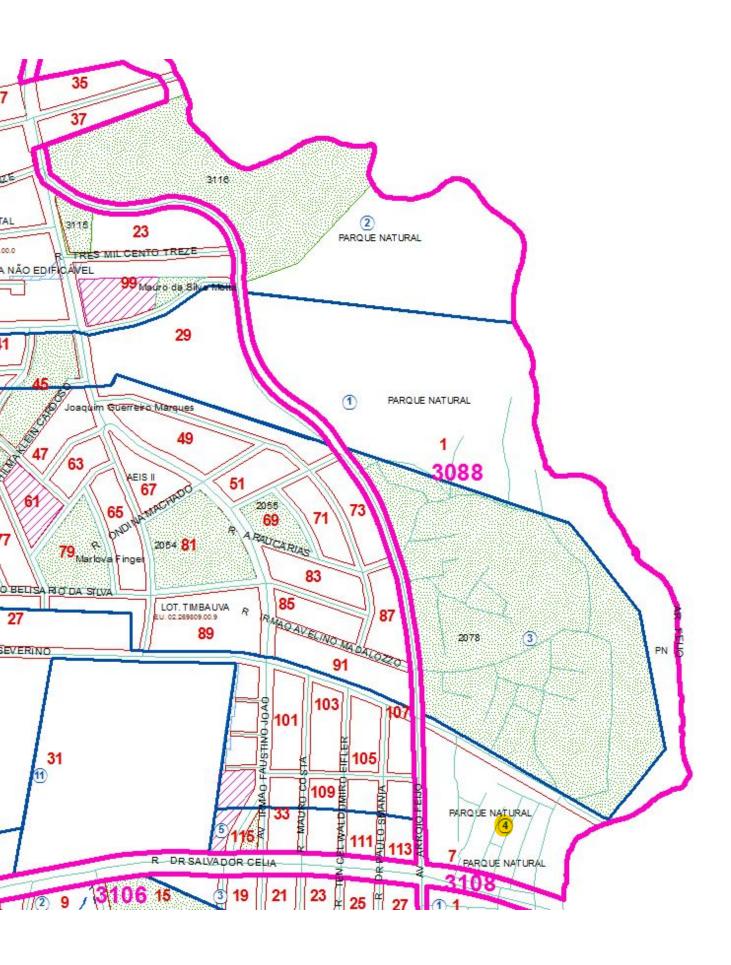

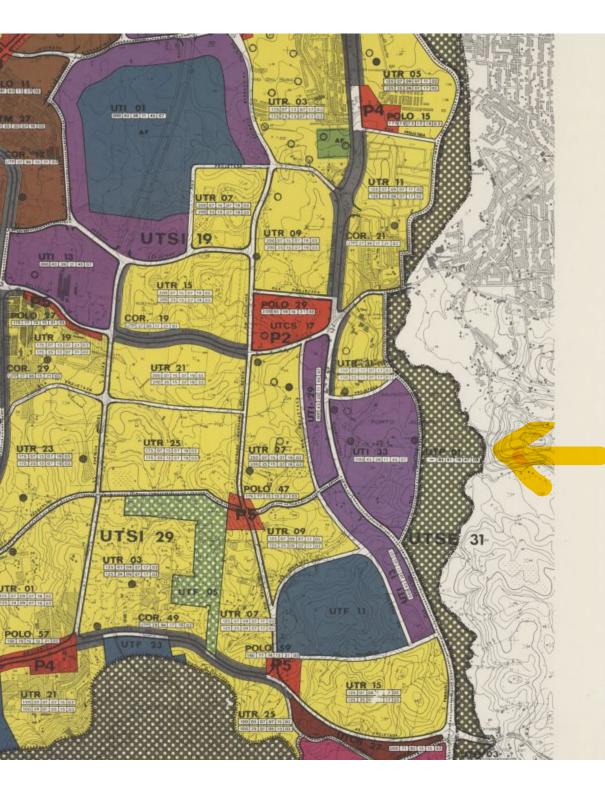

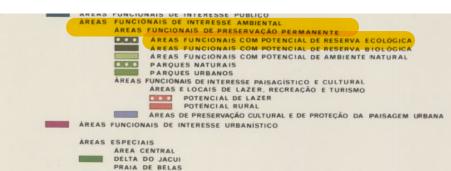

### LIMITES

LIMITE DO MUNICÍPIO
LIMITE ENTRE ZONA URBANA E RURAL
LIMITE ENTRE ÁREA URBANA DE OCUPAÇÃO INTENSIVA E EXTENSIVA
LIMITE DAS UNIDADES TERRITORIAIS SECCIONAIS
LIMITE DAS UNIDADES TERRITORIAIS DE PLANEJAMENTO
LIMITE DAS ÁREAS FUNCIONAIS

POLOS DE COMÉRCIO E SERVIÇOS CORREDORES DE COMÉRCIO E SERVIÇOS

#### REDE VIÁRIA


RV-I REDE VIÁRIA PRINCIPAL
RV-II REDE VIÁRIA SECUNDÁRIA
RV-III REDE VIÁRIA LOCAL
TERMINAIS DE TRANSPORTE COLETIVO

#### INDICADORES

- O VERDES ESCOLAS
- MORTOMERCADOS
- POLOS DE COMÉRCIO E SERVIÇOS

#### REGIME URBANÍSTICO

#### GRADES E CÓDIGOS

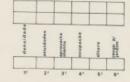

AREAS INTERIORES DAS UNIDADES TERRITORIAIS DE PLANEJAMENTO ÁREAS PERIFÉRICAS DAS UNIDADES TERRITORIAIS DE PLANEJAMENTO


ÁREAS DE TODA A UNIDADE TERRITORIAL DE PLANEJAMENTO

MUNICÍPIO DE PÔRTO ALEGRE

LEVANTAMENTO AEROFOTOGRAMÉTRICO EXECUTADO PARA A PREFEITURA MUNICIPAL DE PÓRTO ALEGRE NA GESTÃO DO PREFEITO LEONEL BRIZOLA ⇔ FOTOGRAFIAS TOMADAS EM 1956 ↔

ESCALA: 1:5000

FÔLHA 78

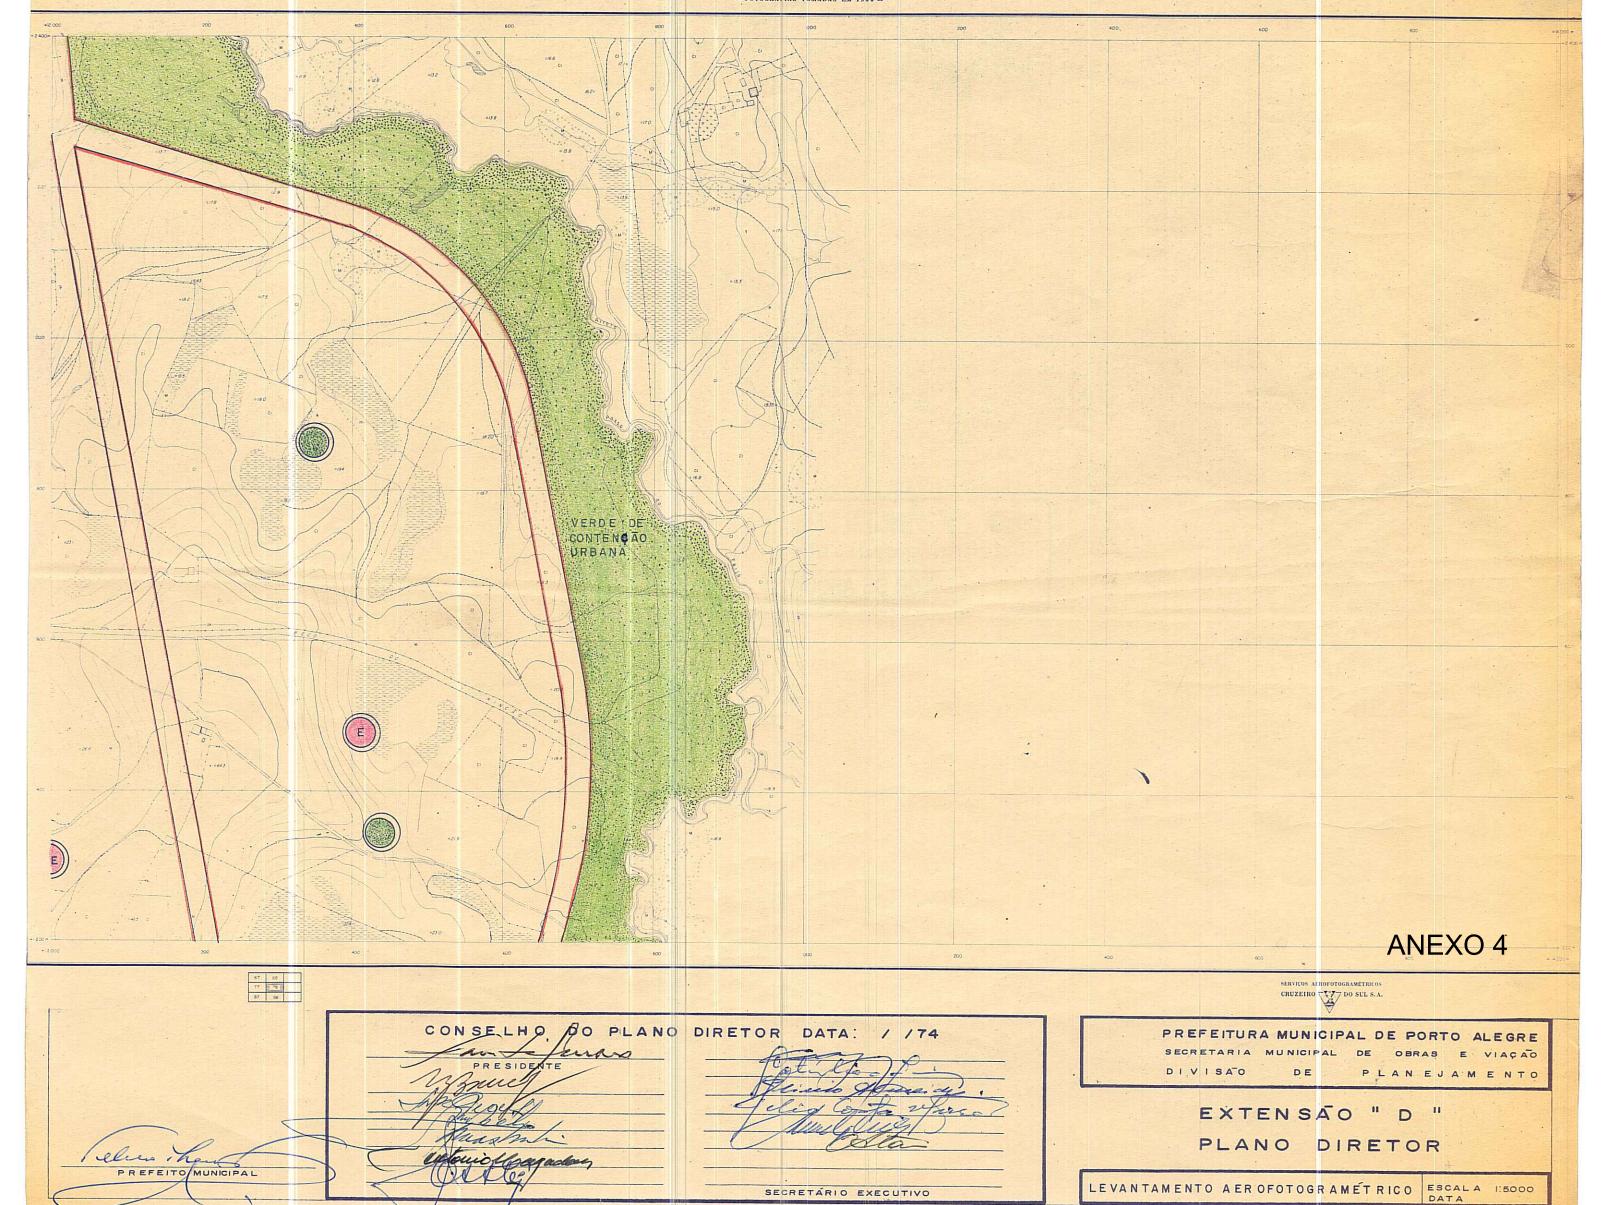

SECRETÁRIO EXECUTIVO