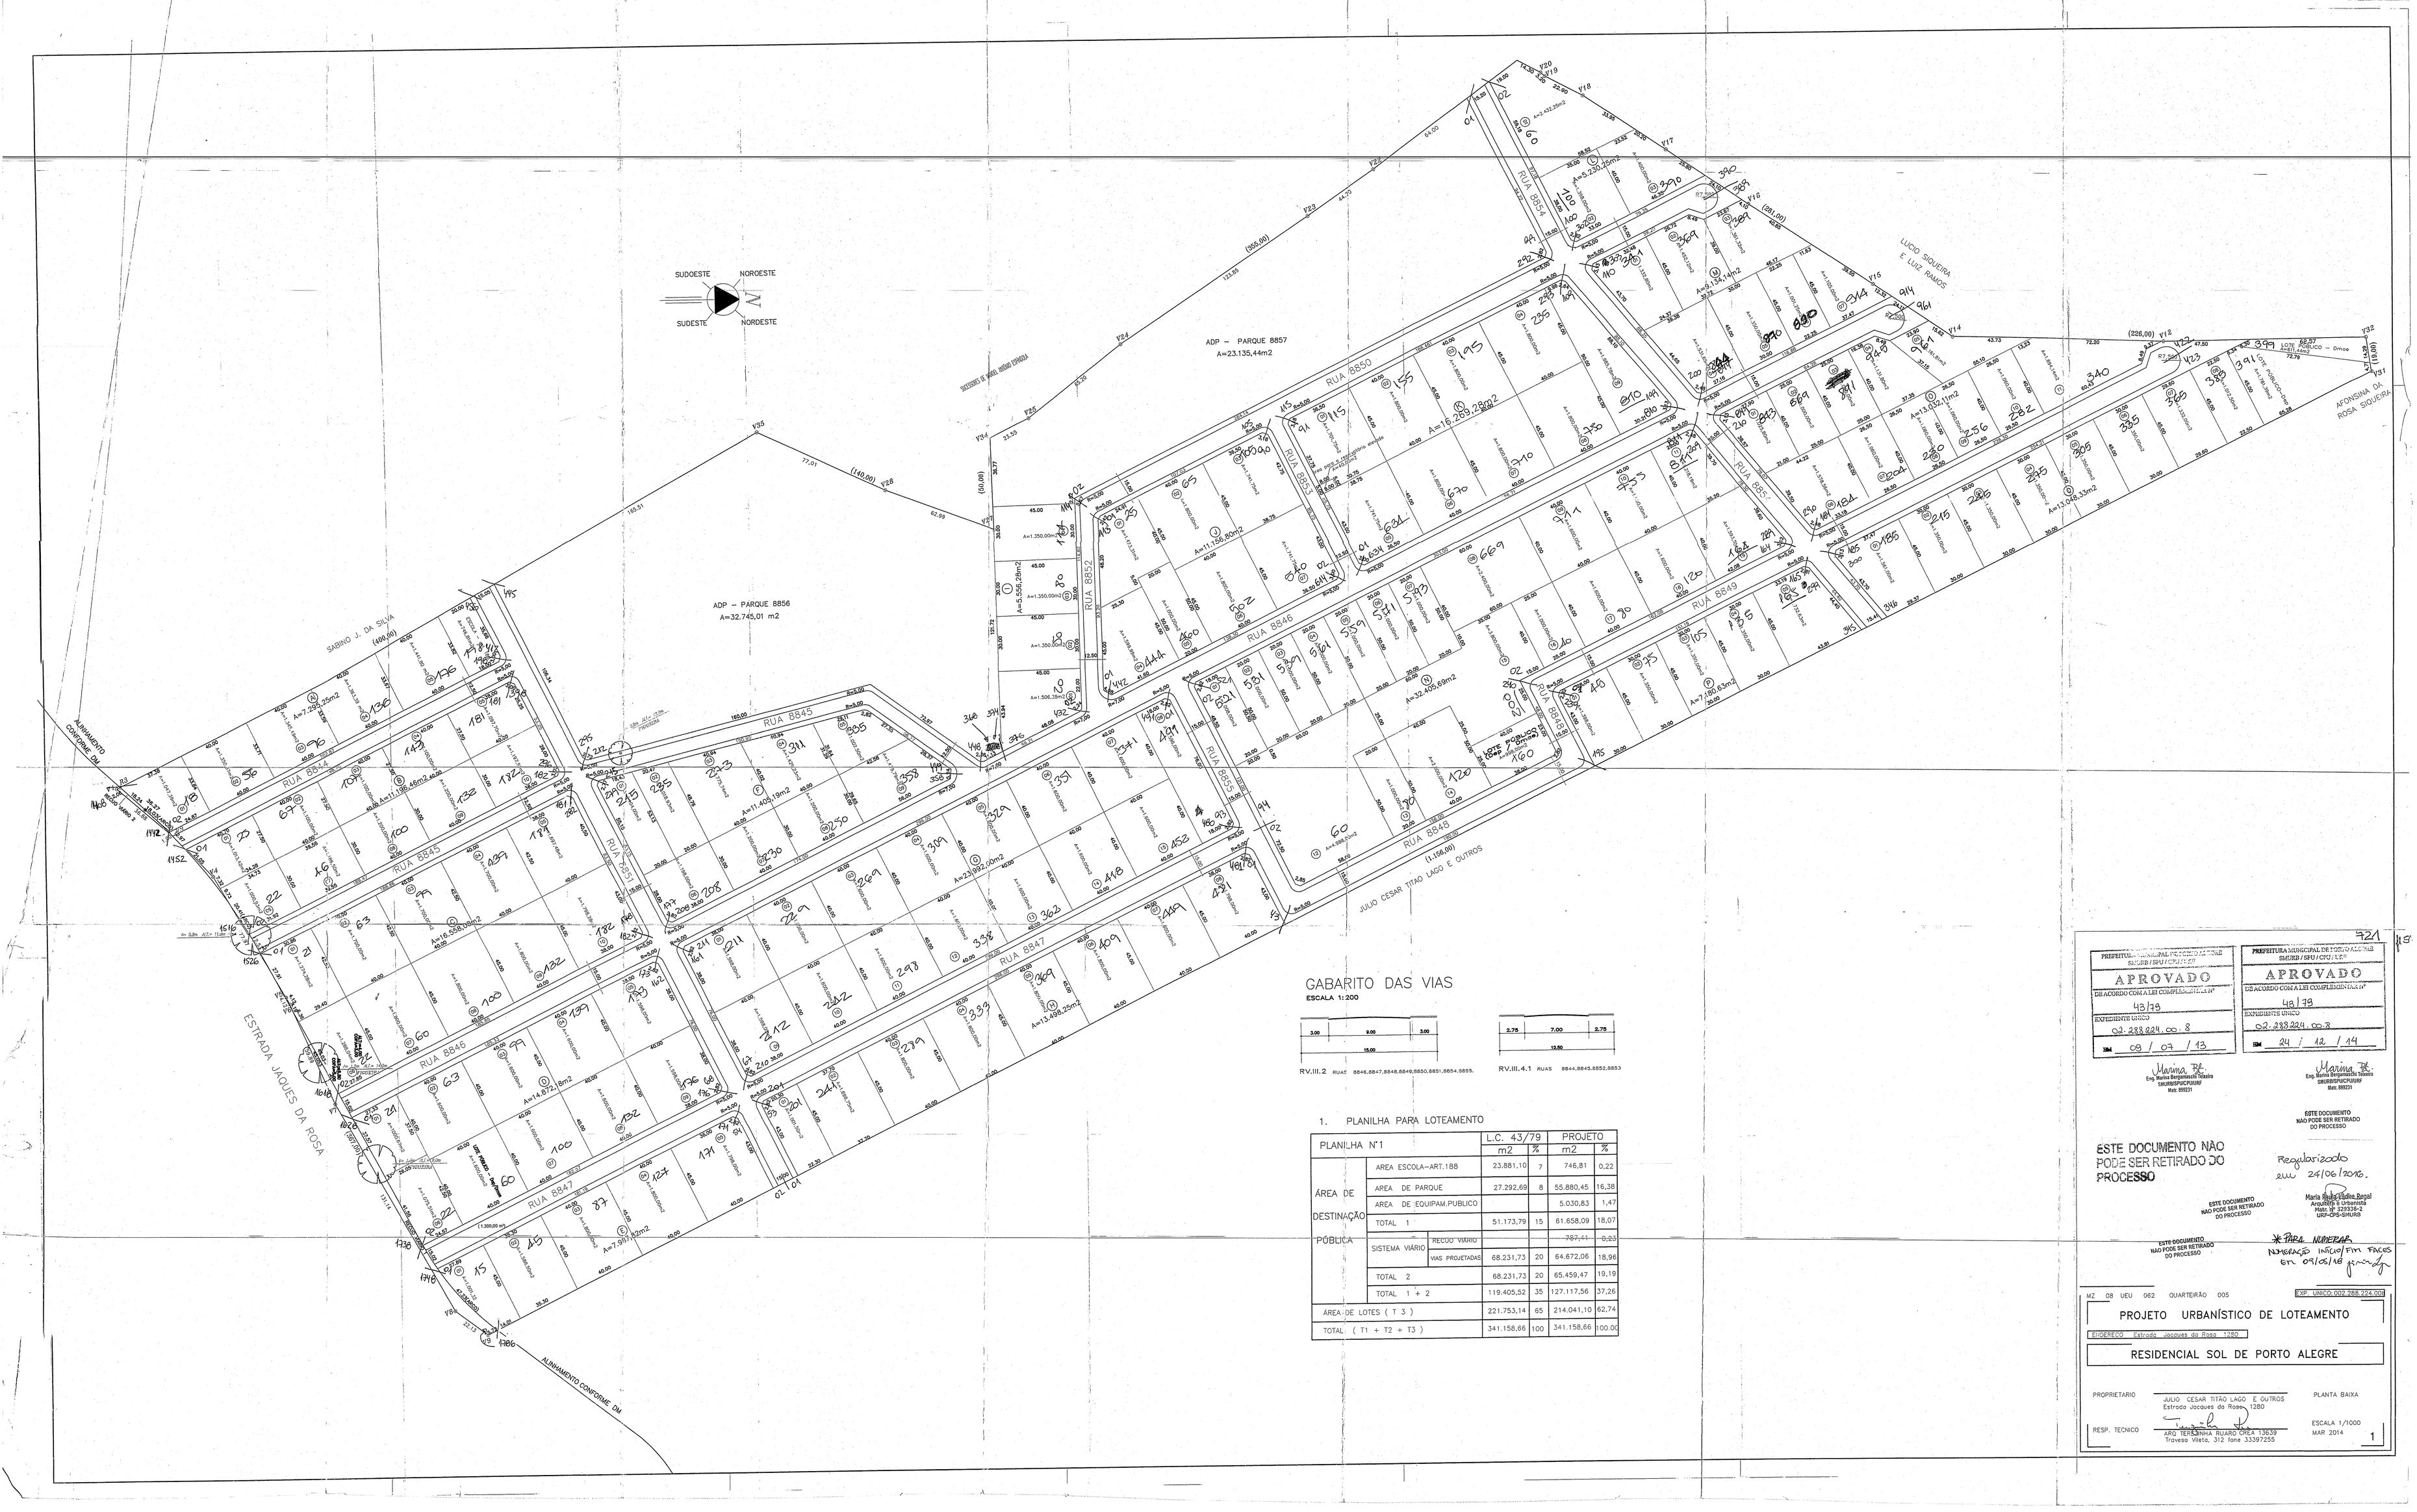

GABARITO DAS VIAS

ESCALA 1:200

RV.III.2 RUAS 8846,8847,8848,8849,8850,8851,8854,8855.

RV.III.4.1 RUAS 8844,8845,8852,8853

1. PLANILHA PARA LOTEAMENTO

PLANILHA Nº1			L.C. 43/79 m2	%	PROJETO m2	%
ÁREA DE DESTINAÇÃO PÚBLICA	AREA ESCOLA–ART.188		23.881,10	7	746,81	0,22
	AREA DE PARQUE		27.292,69	8	55.880,45	16,38
	AREA DE EQUIPAM.PUBLICO				5.030,83	1,47
	TOTAL 1		51.173,79	15	61.658,09	18,07
	SISTEMA VIÁRIO	RECUO VIARIO			~~787,41~~	~~0,23~~
		VIAS PROJETADAS	68.231,73	20	64.672,06	18,96
	TOTAL 2		68.231,73	20	65.459,47	19,19
	TOTAL 1 + 2		119.405,52	35	127.117,56	37,26
ÁREA DE LOTES (T 3)			221.753,14	65	214.041,10	62,74
TOTAL (T1 + T2 + T3)			341.158,66	100	341.158,66	100,00

721

PREFEITURA MUNICIPAL DE PORTO ALEGRE
SMURB / SPU / CPU / LEI

APROVADO
DE ACORDO COM A LEI COMPLEMENTAR Nº 43/79
EXPEDIENTE UNICO 002.288.224.00.8
DM 09 / 07 / 13

PREFEITURA MUNICIPAL DE PORTO ALEGRE
SMURB / SPU / CPU / LEI

APROVADO
DE ACORDO COM A LEI COMPLEMENTAR Nº 43/79
EXPEDIENTE UNICO 002.288.224.00.8
DM 24 / 12 / 14

Marina R.
Eng. Marina Bergamaschi Tibaldo
SMURB/SPU/CPU/LEI
Mat. 699231

Marina R.
Eng. Marina Bergamaschi Tibaldo
SMURB/SPU/CPU/LEI
Mat. 699231

ESTE DOCUMENTO NÃO PODE SER RETIRADO DO PROCESSO

ESTE DOCUMENTO NÃO PODE SER RETIRADO DO PROCESSO

Regularizado em 24/06/2016.

Maria Paula Vidiz Rosal
Arquiteta e Urbanista
Mat. nº 329336-2
USU-DPG-SMURB

ESTE DOCUMENTO NÃO PODE SER RETIRADO DO PROCESSO

ESTE DOCUMENTO NÃO PODE SER RETIRADO DO PROCESSO

*PARA NUMERAR. NUMERAÇÃO INÍCIO/FIM FACES EM 09/05/18

MZ 08 UEU 062 QUARTEIRÃO 005 EXP. UNICO: 002.288.224.00.8

PROJETO URBANÍSTICO DE LOTEAMENTO

ENDEREÇO Estrada Jacques da Rosa 1280

RESIDENCIAL SOL DE PORTO ALEGRE

PROPRIETARIO JULIO CESAR TITÃO LAGO E OUTROS
Estrada Jacques da Rosa 1280

RESP. TECNICO ARQ TERESINHA RUARO CREA 13639
Travessa Vieira, 312 fone 33397255

PLANTA BAIXA

ESCALA 1/1000
MAR 2014

1